

Dokumentacja powykonawcza

PUB EKOBUD BRZEG
KIEROWNIK BUDOWY

[Signature]
mgr inż. Mirosław Stroniec
nr upr. 46/99/Os.

Zleceniodawca
**EKOLOGICZNY ZWIĄZEK
GOSPODARKI ODPADAMI
KOMUNALNYMI „EKOGOK”
Z SIEDZIBĄ W OŁAWIE**

Umowa
28/97

MAJ 31 1998
[Signature]
Kierownik Biura
ul. 3 Maja 1

OPRACOWANIE PROJEKTOWE

Nazwa inwestycji: **ZAKŁAD UTYLIZACJI ODPADÓW KOMUNALNYCH
W MIEJSCOWOŚCI GAĆ – GMINA OŁAWA**

Obiekt: **WIATA DO KOMPOSTOWANIA OB. NR 12
WENTYLATORNIA OB. NR 12a
BIOFILTR OB. NR 12b**

Nazwa oprac. proj.: **PROJEKT BUDOWLANY – ARCHITEKTURA + KONSTRUKCJA**

Nr rejestr. DP-6.03.125/24

Branża: arch., konstr.

Stanowisko	Tytuł, imię i nazwisko	Nr uprawnień	Podpis
Opracował	mgr inż. arch. Tadeusz Kłós	upr. bud. 118/70 z§ 5 ust. 1 pkt 1	<i>[Signature]</i>
Opracował	mgr inż. Janusz Stryjonek	591/87	<i>[Signature]</i>
Sprawdził	inż. Zbigniew Majak	4/87/PW 178/89/PW	<i>[Signature]</i>
Dyrektor d/s proj.	mgr inż. Witold Sielicki	75/89/PW	<i>[Signature]</i>

POZNAŃ, maj 1998 r.

ZAWARTOŚĆ OPRACOWANIA

1. Opis techniczny

2. Wykazy materiałów s. 1-5

4. Część rysunkowa

- | | |
|---------|--|
| rys. nr | 1 - Plan sytuacyjny |
| „ | 2 - Rzut fundamentów |
| „ | 3 - Rzut przyziemia |
| „ | 4 - Rzut dachu |
| „ | 5 - Przekrój A-A |
| „ | 6 - Elewacje |
| „ | 7 - Biofiltr + Wentylatornia |
| „ | 8 - F-1 Stopa fundamentowa
F-2 Stopa fundamentowa
RK-1 Ruszt kotwowy |
| „ | 9 - Kanał instalacyjny |
| „ | 10 - Konstrukcja stalowa - szczegóły |
| „ | 11 - S-1 , S-2 Słupy |
| „ | 12 - R-1 , R-2 Rygle |
| „ | 13 - Konstrukcja stalowa dachu |
| „ | 14 - SP-1 Stężenie portalowe |
| „ | 15 - KN Kanał instalacyjny
KO Komora |
| „ | 16 - BM-1 Belka oczepowa |

PROJEKTOWY
Biurowo-Pracownia Projektowa
ul. 3 Maja 1

OPIS TECHNICZNY

Investor: Ekologiczny Związek Gospodarki Odpadami Komunalnymi

„Ekogok” z siedzibą w Oławie

Zakład: Zakład utylizacji odpadów komunalnych w m. Gać

Obiekt: Ob. nr 12 Wiata do kompostowania

Ob. nr 12a Wentylatornia

Ob. nr 12b Biofiltr

Branża: PROJEKT BUDOWLANO-WYKONAWCZY część architektoniczna
+ część konstrukcyjna

Nr arch.: DP.6.03.125/24

1. Podstawa opracowania

- 1.1. Umowa nr 28/97
- 1.2. Umowa nr BP-108-98
- 1.3. Badania geotechniczne
- 1.4. Projekty branżowe ob. nr 12 , 12a i 12b
- 1.5. Uzgodnienia branżowe

2. Zakres opracowania

- 2.1. Zaprojektowanie fundamentów obiektu
- 2.2. Zaprojektowanie kanałów technologicznych
- 2.2. Zaprojektowanie schematów konstrukcyjnych obiektu i ich elementów wykonawczych
- 2.3. Zaprojektowanie lekkiej obudowy wiaty

3. Usytuowanie budynków

Wiatę do kompostowania zblokowaną z biofiltrem i wentylatornią usytuowano w północnej części zakładu zgodnie z wymogami technologii procesu przeróbki odpadów. Teren dookoła budynków w całości wykorzystywany jest jako plac manewrowy dostaw i odbioru kompostu i dlatego plan zagospodarowania przewiduje jego całościowe utwardzenie.

Terren pod projektowane budynki jest prawie płaski /deniwelacja nie przekracza 0,3 m/ i dlatego nie są potrzebne wydłużone pochylnie komunikacyjne. Ruch wokół budynków może zostać skanalizowany układem linii malowanych na nawierzchni drogowej.

Z uwagi na utwardzenie placu manewrowego otoczenie projektowanych budynków nie będzie zawierało zieleni.

4. Dane ogólne

Ob. nr 12 Wiata do kompostowania

Powierzchnia zabudowy - 1641 m²

Powierzchnia użytkowa - 1611 m²

Kubatura - 11684,3 m³

Ob. nr 12a Wentylatornia

Powierzchnia zabudowy - 27,56 m²

Powierzchnia użytkowa - 23,75 m²

Kubatura - 107,42 m³

Ob. nr 12b Biofiltr

Powierzchnia zabudowy - 76 m²

Powierzchnia użytkowa - 72 m²

Kubatura - 114 m³

5. Architektura

Wiata kompostowania:

- zaprojektowano wiatę dojrzewania jako stalową z murowanymi ścianami podłużnymi osłaniającymi przyzmy kompostu przed wpływami atmosferycznymi
- fundamenty żelbetowe monolityczne pod słupy stalowe i betonowe /ławy/ pod ściany murowane
- ściany murować z bloczków betonowych M-6 na zaprawie cementowej
- warstwą wykończeniową ścian będzie tynk cementowy zatarty na gładko i impregnowany „Litorinem”
- ramy stalowe wg opisu konstrukcyjnego
- stropodach kryty blachą trapezową lakierowaną na płatwiach z zetowników
- rynny koszowe wykonać jako indywidualne gięte z blachy stalowej płaskiej ocynkowanej i lakierowanej
- pozostałe rynny i rury spustowe z PCW wg rzutu dachu
- kanały instalacyjne wykonać jako murowane z bloczków betonowych M-6 na zaprawie cementowej
- warstwą wykończeniową kanałów będzie tynk cementowy zatarty na gładko i impregnowany „Litorinem”
- przekrycie kanałów zaprojektowano z krutek pomostowych MOSTOSTAL i przemiennie blachy żeberkowej zgodnie z wytycznymi instalacyjnymi
- posadzka wg opisu na przekroju
- kolorystyka całości: posadzki i ściany w naturalnym kolorze betonu , a pozostałe elementy białe - RAL 9010

Wentylatornia:

- zaprojektowano obiekt murowany ze stropodachem lekkim
- fundamenty betonowe monolityczne /ławy/ pod ściany murowane

- ściany murować z bloczków betonowych M-6 na zaprawie cementowej
- ściany ocieplić styropianem wg informacji na rzucie przyziemia
- warstwą wykończeniową ścian będzie tynk cementowy zatarty na gładko i impregnowany „Litorinem” - strona nieocieplona i tynk mineralny na siatce - strona ocieplona
- ramy stalowe stropodachu wg opisu konstrukcyjnego
- stropodach kryty blachą trapezową lakierowaną i ocieplony wg opisu na przekroju poprzecznym
- ryzny i rury spustowe z PCW wg rzutu dachu
- kanały instalacyjne wykonać jako murowane z bloczków betonowych M-6 na zaprawie cementowej
- warstwą wykończeniową kanałów będzie tynk cementowy zatarty na gładko i impregnowany „Litorinem”
- przekrycie kanałów zaprojektowano z płyt żelbetowych
- posadzka wg opisu na przekroju
- brama stalowa indywidualna
- otwór montażowy po zakończeniu prac instalacyjnych замуrować
- kolorystyka całości: posadzki i ściany w naturalnym kolorze betonu , a pozostałe elementy białe - RAL 9010

Biofiltr:

- zaprojektowano obiekt otwarty z układem kanałów instalacyjnych
- fundamenty betonowe /ławy/ pod ściany murowane
- ściany murować z bloczków betonowych M-6 na zaprawie cementowej
- warstwą wykończeniową ścian będzie tynk cementowy zatarty na gładko i impregnowany „Litorinem”
- kanały instalacyjne wykonać jako murowane z bloczków betonowych M-6 na zaprawie cementowej i betonowe wg informacji na rzucie przyziemia
- w kanałach osadzić rury z PCW
- warstwą wykończeniową kanałów będzie tynk cementowy zatarty na gładko i impregnowany „Litorinem”
- na dnie kanałów ułożyć beton spadkowy B-15 z pochyleniem 0,2% w kierunku wentylatorni - minimalna grubość betonu - 5 cm
- przekrycie kanałów zaprojektowano z kratki pomostowych MOSTOSTAL i płyt żelbetowych zgodnie z wytycznymi instalacyjnymi
- bramy stalowe indywidualne osiatkowane
- posadzka wg opisu na przekroju
- kolorystyka całości: posadzki i ściany w naturalnym kolorze betonu , a pozostałe elementy białe - RAL 9010

6. Warunki gruntowo-wodne

- w podłożu gruntowym poniżej powierzchniowej warstwy gleb i glin humusowych o niewielkiej miąższości ca. 0,3 - 0,6 m podłoże budują osady piaszczysto-żwirowe w postaci pospółek , piasków grubych , średnich i drobnych
- piaski występują w stanie średniozagęszczonym

-układ warstw jest bardzo zróżnicowany

-do głębokości badań - 6,0 m ppt spagu w/w warstw nie stwierdzono

-woda gruntowa występuje na poziomie od 3,4 do 3,8 m ppt

-wody gruntowe wykazują słaby stopień agresywności

7. Fundamenty

-pod słupy stalowe zaprojektowano fundamenty bezpośrednie płytowo-trzono-
we monolityczne z betonu B-15 zbrojonego stalą A-0 St0S / podbeton B-10 /

-do minimum dwóch dłuższych prętów zbrojenia dolnego stóp fundameto-
wych zamocować poprzez spawanie odcinki płaskownika 30x4 /po jednym na
stopę przy osi podłużnej hali/ , wyprowadzić je do poziomu +0,20 m i zespa-
wać ze słupem stalowym spoiną pachwinową o grubości 2 mm i minimalnej
długości 100 mm. Zostaną one wykorzystane do uziomów odgromowych

-pod ściany murowane zaprojektowano ławy fundamentowe betonowe z betonu
B-15 na podbetonie B-10

-w przypadku natrafienia w wykopach na grunty nienośne /np. organiczne/
w projektowanym poziomie posadowienia należy wymienić je na zagęszczane
na mokro poduszki żwirowe

-mury fundamentowe zaprojektowano z bloczków betonowych M-6 na zapra-
wie cementowej

8. Ściany murowane i kanały

-do poziomu +3,0 na murach fundamentowych wykonać ściany z bloczków
betonowych M-6 na zaprawie cementowej

-w co drugiej spoinie ścian układać bednarke ocynkowaną 30x4 spawaną
do słupów stalowych

-kanały zaprojektowano jako murowane i betonowe - opis w części architekto-
nicznej

9. Konstrukcja stalowa

-zaprojektowano konstrukcję stalową ramową z elementów pełnościennych
łączonych na śruby sprężające /ramy główne/ i na śruby zwykłe oraz spawa-
nych /elementy drugorzędne/

-zakotwienie wszystkich słupów rozwiązano jako przegubowe w płaszczyźnie
ram i utwierdzone w osi podłużnej budynku

-szczegóły węzłów montażowych pokazano na rysunkach

-konstrukcję stalową stropodachu części murowanej zaprojektowano z be-
lek opartych na ścianach murowanych i pokrytych nośną warstwą blachy
trapezowej

10. Zabezpieczenie antykorozyjne konstrukcji stalowych

- elementy stalowe po oczyszczeniu do 2 stopnia czystości /nie dotyczy konstrukcji ocynkowanych/ i odtuszczeniu pomalować dwukrotnie farbą podkładową i trzykrotnie farbą nawierzchniową
- styki montażowe po spawaniu na montażu oczyścić i pomalować j.w.
- stosować farby chlorokauczukowe ogólnego stosowania lub porównywalne w uzgodnieniu z projektantem

11. Lekka obudowa

- płatwie stropodachu zaprojektowano z zimnogiętych zetowników łączonych na wkręty samogwintujące
- płatwie kalenicowe z uwagi na zachowanie sztywności rygli głównych należy montować bezpośrednio po ich montażu dla każdego złożonego przęsła hali
- płatwie bezpośrednio po montażu całego pola należy łączyć prętami stężającymi dla usztywnienia całej połąci i przez to obu sąsiednich ram
- obudowę ścian oraz obudowę stropodachu wykonać z blach trapezowych ocynkowanych i lakierowanych GA 45-30 grubości 0,6 mm
- blachy i płyty mocować do rygli obudowy wkrętami samogwintującymi 4,8x35 z uszczelką EPDM lakierowanymi w kolorze licowym blach trapezowych
- wkręty stosować w każdej dolnej fałdzie blachy
- arkusze blach łączyć ze sobą co 30 cm nitami szczelnymi lakierowanymi w kolorze elewacji
- obróbki wykonać z blachy płaskiej lakierowanej jak blachy trapezowe

12. Uwagi ogólne

-z uwagi na przyjęte schematy statyczne montaż blach lekkiej obudowy ścian i dachu należy prowadzić po zasypaniu fundamentów i wykonaniu posadzki

- całość projektu podlega prawu autorskiemu i nie może być powielana ani używana w innych obiektach bez pisemnej zgody projektanta

OPRACOWAŁ



mgr inż. Janusz Stryjonek
opr. bud. nr 591/87

WYKAZ MATERIAŁÓW DLA RYS. NR 11							Str. 1
ELEMENT							OB. NR 12
Słupy S-1, S-2							
Poz.	Szt.	WYSZCZEGÓLNIENIE	Długość mm	Ciężar jedn. /daN/	Ciężar 1 szt. /daN/	NA ELEM. WYSYL.	MATERIAŁ
		S-1 wyk. 26x					
1	1	dwuteownik 240 PE	6360	30,7	195,25	195,25	St3S
2	1	bl. 24x270	300	50,87	15,26	15,26	St3S
3	1	bl. 20x135	315	21,2	6,68	6,68	St3S
7	2	kątownik 60x60x5	218	4,57	1,00	2,00	St3S
		Razem				219,19	daN
		+1,8% na spoiny				3,95	daN
		dla 1 elem.				223,20	daN
		dla 26 elem.				5803,20	daN
		S-2 wyk. 13x					
4	1	dwuteownik 270 PE	6816	36,10	246,06	246,06	St3S
5	1	bl. 24x300	400	56,52	22,61	22,61	St3S
6	2	bl. 20x260	395	40,82	16,12	32,24	St3S
		Razem				300,91	daN
		+1,8% na spoiny				5,42	daN
		dla 1 elem.				306,40	daN
		dla 13 elem.				3983,20	daN
		RK-1 wyk. 39x					
1	2	śr. M 24	1030	3,55	3,66	7,32	St3S
	2	podkł. M 24	--	--	0,03	0,06	St3S
	4	nakr. M 24	--	--	0,11	0,44	St3S
2	2	kątownik 50x50x5	400	3,77	1,51	3,02	St3S
		Razem				10,84	daN
		+1,8% na spoiny				0,20	daN
		dla 1 elem.				11,10	daN
		dla 39 elem.				432,90	daN

WYKAZ MATERIAŁÓW DLA RYS. NR 12							Str. 2
ELEMENT							OB. NR 12
Rygle dachowe R-1 , R-2							
Póz.	Szt.	WYSZCZEGÓLNIENIE	Długość mm	Ciężar jedn. /daN/	Ciężar 1 szt. /daN/	NA ELEM. WYSYL.	MATERIAŁ
		R-1 wyk. 26x					
1	1	dwuteownik 300 PE	7046	42,2	297,34	297,34	St3S
2	1	bl. 20x150	455	23,55	10,72	10,72	St3S
3	1	bl. 20x150	395	23,55	9,30	9,30	St3S
4	2	bl. 10x71	281	5,57	1,57	3,14	St3S
5	4	ceownik zg 70x50x4	140	4,78	0,67	2,68	St3S
6	10	śr. M 20 + podkł. + nakr.	60	--	0,29	2,90	kl. 10.9
7	6	śr. M 20 + podkł. + nakr.	70	--	0,31	1,86	kl. 10.9
		Razem				327,94	daN
		+1,8% na spoiny				5,90	daN
		dla 1 elem.				333,90	daN
		dla 26 elem.				8681,40	daN
		R-2 wyk. 26x					
3	1	bl. 20x150	395	23,55	9,30	9,30	St3S
5	4	ceownik zg 70x50x4	140	4,78	0,67	2,68	St3S
6	12	śr. M 20 + podkł. + nakr.	60	--	0,29	3,48	kl. 10.9
8	1	dwuteownik 300 PE	6744	42,20	284,60	284,60	St3S
9	1	bl. 20x260	395	40,82	16,12	16,12	St3S
10	6	śr. M 20 + podkł. + nakr.	80	--	0,33	1,98	kl. 10.9
		Razem				318,16	daN
		+1,8% na spoiny				5,73	daN
		dla 1 elem.				323,90	daN
		dla 26 elem.				8421,40	daN

WYKAZ MATERIAŁÓW DLA RYS. NR 13							Str. 3
ELEMENT							OB. NR 12
PŁ-1 do PŁ-4 Płatwie							
POZ.	SZL	WYSZCZEGÓLNIENIE	Długość mm	Ciężar jedn. /daN/	Ciężar 1 szt. /daN/	NA ELEM. WYSYL.	MATERIAŁ
		PŁ-1 wyk. 24x					
1	1	zetownik zg 150x2	5450	4,16	22,67	22,67	GASELL
		dla 1 elem.				22,67	daN
		dla 24 elem.				544,80	daN
		PŁ-2 wyk. 120x					
2	1	zetownik zg 150x2	5300	4,16	22,05	22,05	GASELL
		dla 1 elem.				22,10	daN
		dla 120 elem.				2652,00	daN
		PŁ-3 wyk. 4x					
3	2	zetownik zg 150x2	5450	4,16	22,67	45,34	GASELL
5	5	bl. 4x130	580	4,08	2,37	11,85	St3S
		Razem				57,19	daN
		+ 1,8% na spoiny				1,03	daN
		dla 1 elem.				58,20	daN
		dla 4 elem.				232,80	daN
		PŁ-4 wyk. 20x					
4	2	zetownik zg 150x2	5300	4,16	22,05	22,05	GASELL
5	5	bl. 4x130	580	4,08	2,37	11,85	St3S
		Razem				44,10	daN
		+ 1,8% na spoiny				1,01	daN
		dla 1 elem.				57,00	daN
		dla 20 elem.				1140,00	daN

WYKAZ MATERIAŁÓW DLA RYS. NR 13 , 14							Str. 4
ELEMENT ST-1 , ST-2 Stężenia połaciowe , BM-1 Belka ocepowa , SP-1 Stężenie portalowe							OB. NR 12
Poz.	Szt.	WYSZCZEGÓLNIENIE	Długość mm	Ciężar jedn. /daN/	Ciężar 1 szt. /daN/	NA ELEM. WYSYL.	MATERIAŁ
		ST-1 wyk. 144x					
6	1	śr. M 10	2240	--	1,39	1,39	St3S
	1	podkł. M. 10	--	--	0,01	0,01	St3S
	1	nakr. M. 10	--	--	0,01	0,01	St3S
		dla 1 elem.				1,40	daN
		dla 144 elem.				201,60	daN
		ST-2 wyk. 144x					
7	1	śr. M 10	2140	4,16	22,05	22,05	St3S
	1	podkł. M. 10	--	--	0,01	0,01	St3S
	1	nakr. M. 10	--	--	0,01	0,01	St3S
		dla 1 elem.				1,40	daN
		dla 144 elem.				201,60	daN
		BM-1 wyk. 24x					
1	2	ceownik 100	4994	10,60	52,94	105,88	St3S
2	2	bl. 10x60	200	4,71	0,94	1,88	St3S
3	4	śr. M. 12 + nakr. + podkł.	50	--	0,02	0,08	kl. 5.6
		Razem				107,84	daN
		+ 1,8% na spoiny				1,94	daN
		dla 1 elem.				109,80	daN
		dla 24 elem.				2635,20	daN
		SP-1 wyk. 9x					
1	2	□ zg 80x80x4	3209	9,00	28,88	57,76	St3S
2	1	□ zg 80x80x4	6734	9,00	60,61	60,61	St3S
3	6	bl. 8x90	90	5,65	0,51	3,06	St3S
4	8	bl. 8x90	100	5,65	0,57	4,56	St3S
5	4	bl. 8x110	110	6,91	0,76	3,04	St3S
6	12	śr. M. 12 + nakr. + podkł.	45	--	0,07	0,84	kl. 5.6
		Razem				129,87	daN
		+ 1,8% na spoiny				2,34	daN
		dla 1 elem.				132,20	daN
		dla 9 elem.				1189,80	daN

WYKAZ MATERIAŁÓW DLA RYS. NR 7 , 15							Str. 5
ELEMENT BD-1 Belka dachowa wentylatorni , Biofiltr , KN Kanał instalacyjny							OB. NR 12
Poz.	Szt.	WYSZCZEGÓLNIENIE	Długość mm	Ciężar jedn. /daN/	Ciężar 1 szt. /daN/	NA ELEM. WYSYL.	MATERIAŁ
		BD-1 wyk. 1x					
	1	dwuteownik 140 PE	5250	12,90	67,73	67,70	St3S
		Kratki pomostowe MOSTOSTAL SIEDLCE KOK/30x70/40x3					
I	36	L=1500 B=500			26,33	947,88	
II	24	L=700 B=500			12,29	294,96	
III	12	L=350 B=1000			12,29	147,48	
		Razem				1930,40	daN
IV	1	kątownik 40x40x4	91260	2,42	220,85	220,90	St3S
V	12	kołek stalowy śr. 6 mm	150	--	--	--	
		KN Kanał instalacyjny					
I	1	kątownik 40x40x4	181520	2,42	439,28	439,28	St3S
II	168	Kratka pomostowa MOSTOSTAL SIEDLCE KOK/30x70/40x3 L=500 , B=400			6,02	1011,36	
III		rura śr. 31,8x4,0	1000	2,74	2,74	526,08	
IV		rura śr. 31,8x4,0	550	2,74	1,51	6,04	
V		bl. żeberkowa gr. 8 mm 400x1000		67,2 daN/m ²	26,88	2580,48	
VI		bl. żeberkowa gr. 8 mm 400x550		67,2 daN/m ²	19,78	29,56	
		Razem				4592,80	daN
		+ 1,8% na spoiny				82,67	daN
		Ogółem stali				4675,50	daN

URZĄD WOJEWÓDZKI
w Poznaniu
Wydział Planowania Przestrzennego,
Urbanistyki, Architektury i Nadzoru Budowl.
61 712 Poznań Al. Stalingradzka 18

Poznań, dnia 26 stycznia 1988 r.



Nr 591/87/PW

Decyzja o stwierdzeniu przygotowania zawodowego

do pełnienia samodzielnych funkcji technicznych
w budownictwie

Na podstawie § 4 ust. 2, § 6 ust. 3, § 7 i § 13 ust. 1 pkt. 2 lit. -
rozporządzenia Ministra Gospodarki Terenowej i Ochrony Środowiska z dnia 20 lutego 1975 r. w spra-
wie samodzielnych funkcji technicznych w budownictwie (Dz. U. Nr 8, poz. 46) stwierdza się, że:

Obywatel(ka) Janusz STRYJONEK
(imię i nazwisko)

magister inżynier budownictwa

(mag. inż. bud. (inżynier budownictwa))

urodzony(a) dnia 16.06. 1978 Poznanu

posiada przygotowanie zawodowe upoważniające do wykonywania samodzielnych funkcji

projektanta

(rodzaj funkcji)

w specjalności konstrukcyjno-budowlanej

(rodzaj specjalności techniczno-budowlanej)

w zakresie konstrukcji budowlanych

(specjalizacja zawodowa)

Obywatel(ka)

Janusz S T R Y J O N E K

(imię i nazwisko)

jest upoważniony(a) do:

- 1/ sporządzania projektów w zakresie rozwiązań konstrukcyjno-budowlanych budynków oraz innych budowli, z wyłączeniem linii, węzłów i stacji kolejowych, dróg oraz lotniskowych dróg startowych i manipulacyjnych, mostów, budowli hydrotechnicznych i melioracji wodnych,
- 2/ sporządzania w budownictwie osób fizycznych projektów w zakresie rozwiązań architektonicznych:
 - a/ budynków inwentarskich i gospodarczych, adaptacji projektów typowych i powtarzalnych innych budynków oraz sporządzania planów zagospodarowania działki związanych z realizacją tych budynków,
 - b/ budowli nie będących budynkami,
- 3/ w budownictwie osób fizycznych - do kierowania, nadzorowania i kontrolowania budowy, kierowania i kontrolowania wytwarzania konstrukcyjnych elementów budowlanych oraz oceniania i badania stanu technicznego obiektów budowlanych.

L-ca Gł. Architekta Wojewódzkiego

zgt inż. Gabriel Kaszmarek
Wicedyrektor Wydziału

/BM



(podpis i pieczęć)

Poznań, dnia 5.01. 19 87 r.

Urząd
1-713 telefon
ul. Świdnicka 13

(pieczęć)

Nr 4/87/Pw

Decyzja o stwierdzeniu przygotowania zawodowego

do pełnienia samodzielnych funkcji technicznych
w budownictwie

Na podstawie § 4 ust.2, § 6 ust.3, § 7 i § 13 ust. 1 pkt. 2 lit. rozporządzenia Ministra Gospodarki Terenowej i Ochrony Środowiska z dnia 20 lutego 1975 r. w sprawie samodzielnych funkcji technicznych w budownictwie (Dz. U. Nr 8, poz. 46) stwierdza się, że:

Obywatel(ka) **Zbigniew Zdzisław MAJAK**
(imie i nazwisko)

inżynier budownictwa
(tytuł naukowy — zawodowy)

urodzony(a) dnia **2 lutego 1952** w **Łodzi**

posiada przygotowanie zawodowe upoważniające do wykonywania samodzielnych funkcji

projektanta

(rodzaj funkcji)

w specjalności **konstrukcyjno-budowlanej**
(rodzaj specjalności techniczno-budowlanej)

w zakresie **konstrukcji budowlanych**

(zakreślenie zawodowe)

Obywatel(ka)

Zbigniew Majak

(imię i nazwisko)

jest upoważniony(a) do:


- 1/ sporządzania projektów w zakresie rozwiązań konstrukcyjno-budowlanych budynków oraz innych budowli, z wyłączeniem linii, węzłów i stacji kolejowych, dróg oraz lotniskowych dróg startowych i manipulacyjnych mostów, budowli hydrotechnicznych i melioracji wodnych,
- 2/ sporządzania w budownictwie osób fizycznych projektów w zakresie rozwiązań architektonicznych:
 - a/ budynków inwentarskich i gospodarczych, adaptacji projektów typowych i powtarzalnych innych budynków oraz sporządzania planów zagospodarowania działki związanych z realizacją tych budynków,
 - b/ budowli nie będących budynkami,
- 3/ w budownictwie osób fizycznych - do kierowania nadzorowania i kontrolowania budowy, kierowania i kontrolowania wytwarzania konstrukcyjnych elementów budowlanych oraz oceniania i badania stanu technicznego obiektów budowlanych.

Główny Architekt
mgr inż. arch. [podpis]
Dyrektor Wydziału




(podpis i pieczęć)

447354 N 13/98

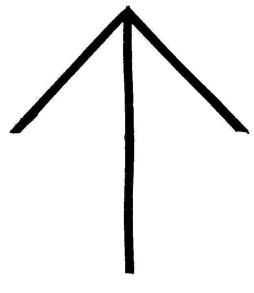

NR 4
w 2,93 ha

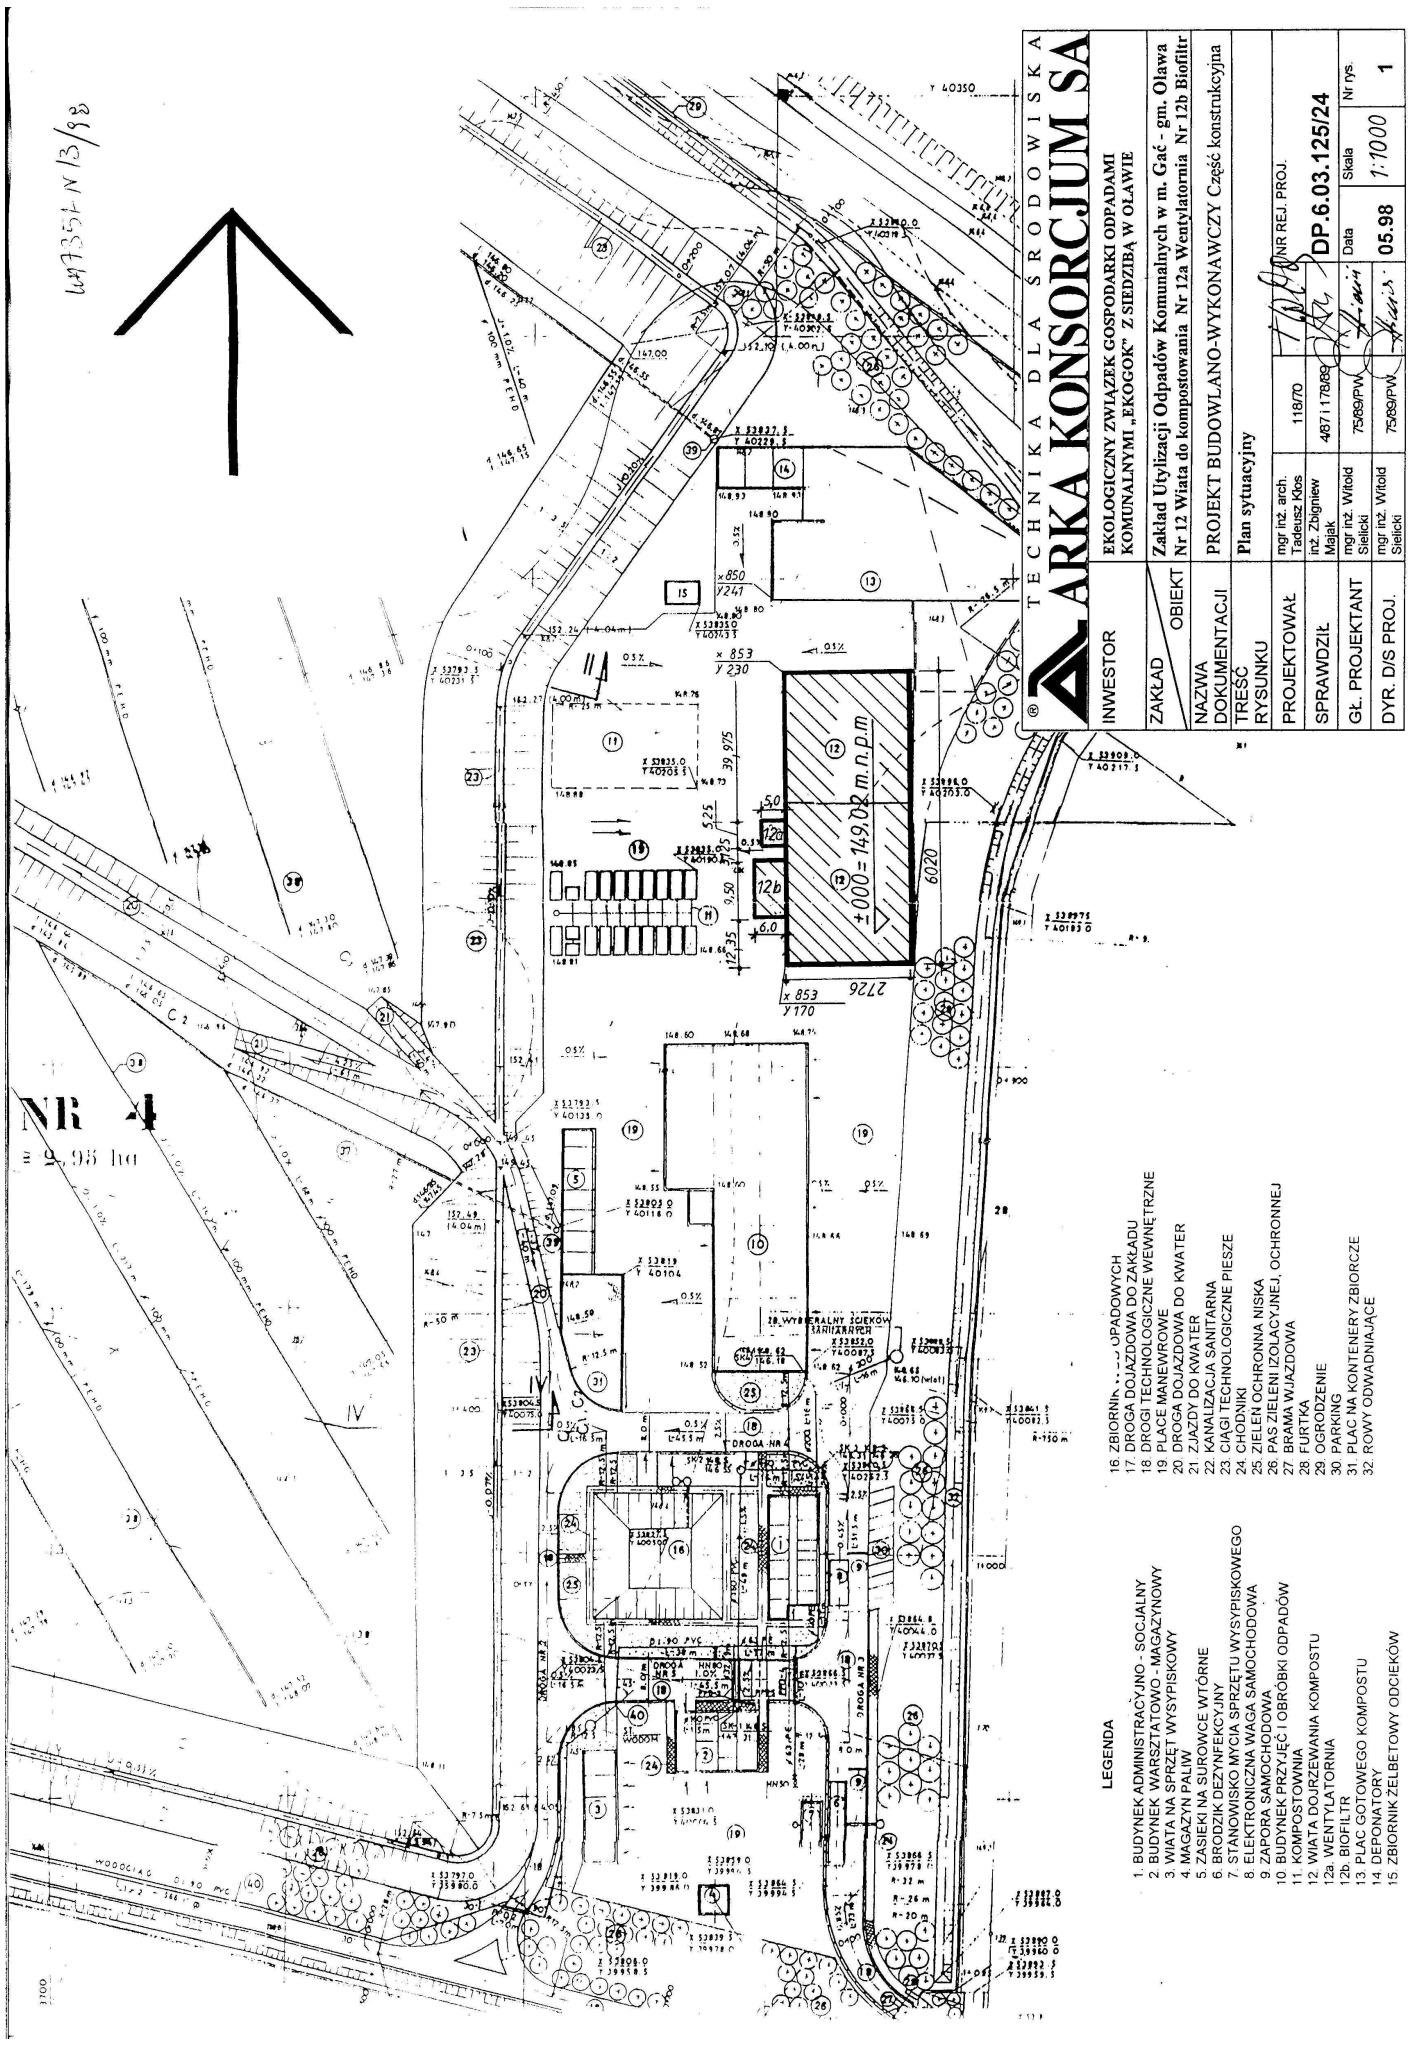

TECHNIKA DLA SRODOWISKA
ARKA KONSORCJUM SA


INWESTOR	EKOLOGICZNY ZWIĄZEK GOSPODARSTWA ODPADAMI KOMUNALNYMI „EKOGOK” Z SIEDZIBĄ W OLAWIE		
ZAKŁAD	Zakład Utylizacji Odpadów Komunalnych w m. Gać - gm. Olawa Nr 12 Wiata do kompostowania Nr 12a Wentylatornia Nr 12b Biofiltr		
NAZWA DOKUMENTACJI	PROJEKT BUDOWLANO-WYKONAWCZY Część konstrukcyjna		
TREŚĆ RYSUNKU	Plan sytuacyjny		
PROJEKTOWAŁ	mgr inż. arch. Tadeusz Nobs	118/70	NR REJ. PROJ. DP.6.03.125/24
SPRAWDZIŁ	mgr inż. Zbigniew Majak	4871178/83	
GŁ. PROJEKTANT	mgr inż. Witold Stelicki	7588/PW	Data
	mgr inż. Witold Stelicki	7588/PW	05.98
DYR. D/S PROJ.			Skala
			1:1000
			Nr rys.
			1

- 16 ZBIORNIK ... OPADOWYCH
- 17 DROGA DOJAZDOWA DO ZAKŁADU
- 18 DROGI TECHNOLOGICZNE WEWNĘTRZNE
- 19 PLAC MANEWROWY
- 20 DROGA DOJAZDOWA DO KWATER
- 21 ZJAZDY DO KWATER
- 22 KANALIZACJA SANITARNA
- 23 CIĄGI TECHNOLOGICZNE PIESEZ
- 24 CHODNIKI
- 25 ZIELENI OCHRONNA NISKA
- 26 PAS ZIELENI IZOLACYJNEJ, OCHRONNEJ
- 27 BRAMA WJAZDOWA
- 28 FURTKA
- 29 OGRÓDZENIE
- 30 PARKING
- 31 PLAC NA KONTENERY ZBIORCZE
- 32 RÓWY ODWADNIĄCE


- LEGENDA**
- 1. BUDYNEK ADMINISTRACYJNO - SOCJALNY
 - 2. BUDYNEK WARSZTATOWO - MAGAZYNOWY
 - 3. WIATA NA SPRZĘT WYSPISKOWY
 - 4. MAGAZYN PALIW
 - 5. ZASIEKI NA SUROWCE WTORNE
 - 6. BRODZIKI DEZYNFEKCYJNY
 - 7. STANOWISKO MYCIA SPRZĘTU WYSPISKOWEGO
 - 8. ELEKTRONICZNA WAGA SAMOCHODOWA
 - 9. ZAPORA SAMOCHODOWA
 - 10. BUDYNEK PRZYJĘĆ I OBRÓBK ODPADÓW
 - 11. KOMPOSTOWNIA
 - 12a. WIATA DOJRZEWIANIA KOMPOSTU
 - 12b. BIOfILTR
 - 13. PLAC GOTOWEGO KOMPOSTU
 - 14. DEPONATORY
 - 15. ZBIORNIK ZELBETOWY ODGIEKÓW

RZUT FUNDAMENTÓW

1:100

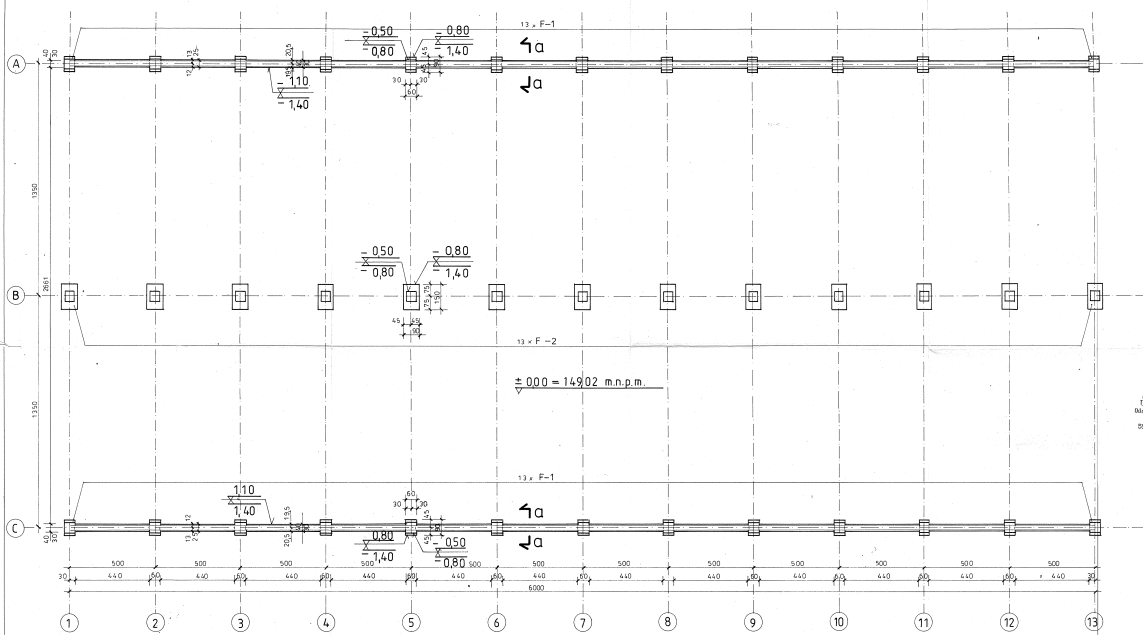


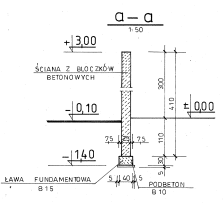
RZUT PRZYZIEMIA
1:100

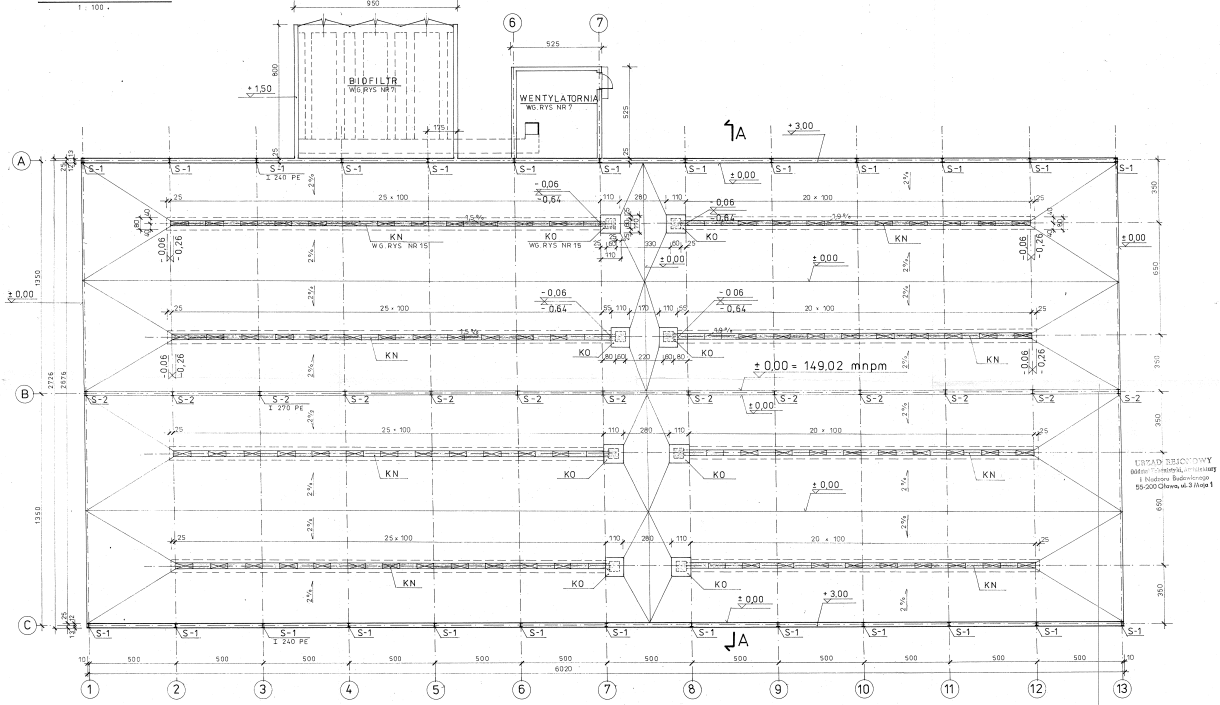

LEGENDA

- KN KANAŁ KRYTY ŚWIATŁAMI
PODZIEMNY, ŚCIECIE
- KN KANAŁ KRYTY BLACHĄ
ZEBERKOWĄ

POW. UŻYTKOWA 1611,0 m²
POW. ZABUDOWY 1641,1 m²
KUBATURA 11684,3 m³

UZGODNIENIA BRANŻOWE	
technologia	mgr inż. W. Siniński
instalacje elek.	mgr inż. J. Jankowiak

ARKA KONSORCJUM SA


RZUT DACHU
1:200

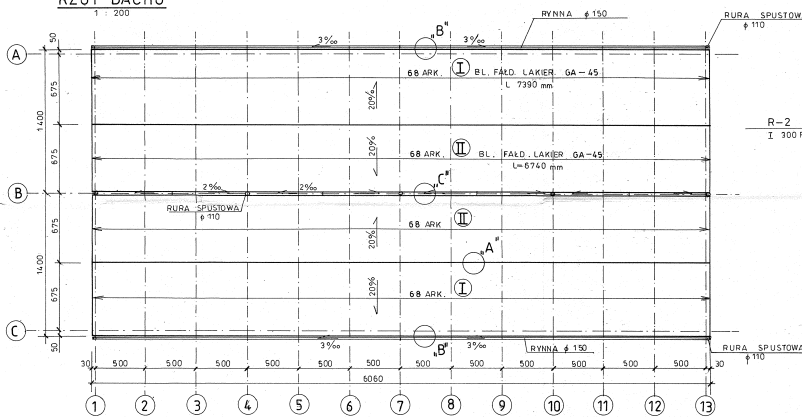

SZCZEGÓŁ „C”
1:10

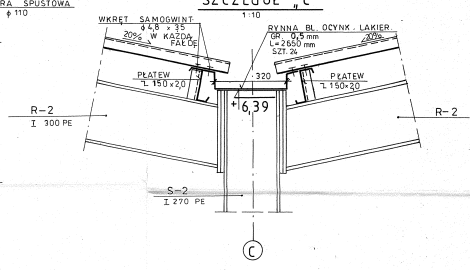


URZĄD REJONOWY
I Nadzór Budowlany
55-200 Olawa, ul. 3 Maja 1


BLACHA FAŁDOWA LAKIEROWANA
GA-45 GR. 0,6 mm

- I L = 7390 mm ark. 136
- II L = 6740 mm ark. 136

SZCZEGÓŁ „A”
1:100

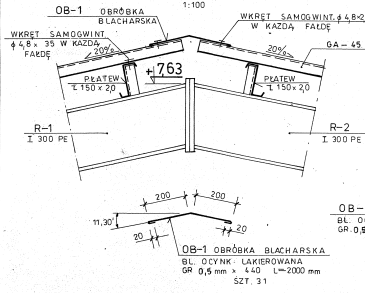


SZCZEGÓŁ „B”
1:10

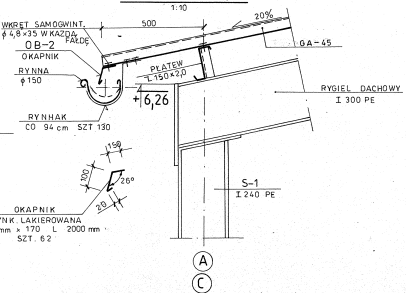

TECHNIKA DLA ŚRODOWISKA		ARKA KONSORCJUM SA	
Data: 05.98			Strona: 4

PRZEKRÓJ A - A
1 : 100

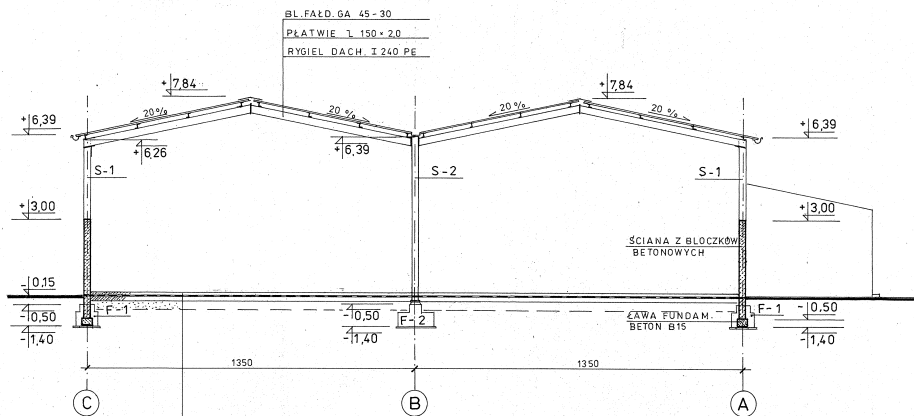


BL. FAŁD. GA 45-30
 PŁATWIE 1 150x20
 RYGIEL DACH. I 240 PE
 BETON B20+LITORIN /DYLATACJE 50x3,38M/ MIN. 15 CM
 SPADKI POSADZKI WG RZUTU PRZYZIEMIA
 FOLIA FUNDAMENTOWA GR. 0,5 MM
 BETON B15 /ZBROJONY W ŚRODKU GRUBOŚCI 20 CM
 SIATKA PRĘTÓW A0 Ø 10 CO 20 CM /
 PODSYPKA ZWIROWA /ZAŁĄCZONA NA MOKRO/ 30 CM


TECHNIKA DLA ŚRODOWISKA	
ARKA KONSORCJUM SA	
NR REZ. PROJ. DP.6.03.125/24 Data 05.98 Strona 5 z 5	


ELEWACJE
1:200

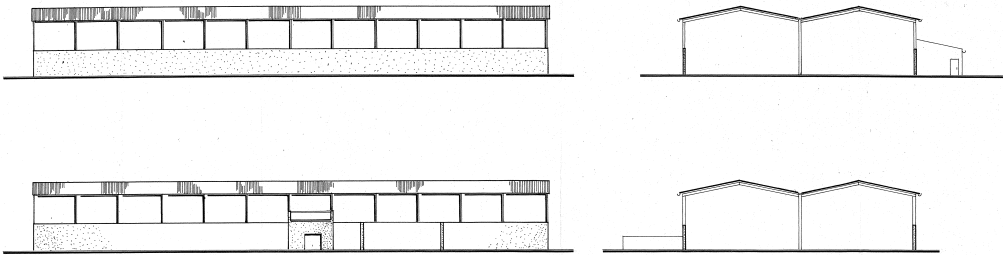


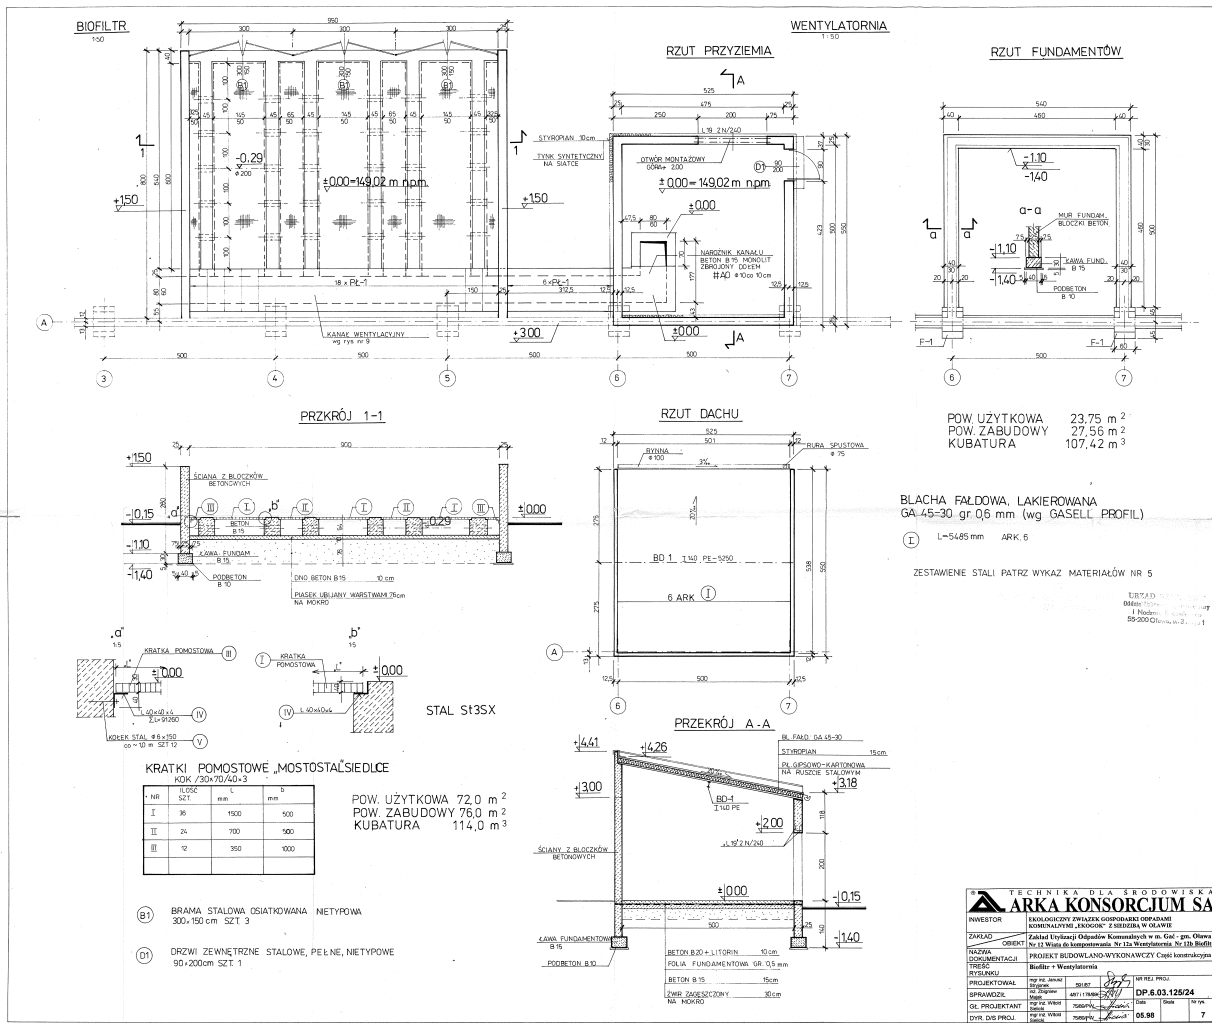

POW. UŻYTKOWA 23,75 m²
 POW. ZABUDOWY 27,56 m²
 KUBATURA 107,42 m³

BLACHA FAŁDOWA, LAKIEROWANA
 GA-45-30 gr. 0,6 mm (wg GASELL, PROFIL)
 L=5485 mm ARK. 6

ZESTAWIENIE STALI PATRZ WYKAZ MATERIAŁÓW NR 5

KRATKI POMOSTOWE „MOSTOSTAŁSIEDLCE
 KOK / 30x70/40-3

NR	ILUŚC SZT.	dim.	mm
I	36	1500	500
II	24	700	500
III	12	350	500

POW. UŻYTKOWA 72,0 m²
 POW. ZABUDOWY 76,0 m²
 KUBATURA 114,0 m³

- ⓑ) BRAMA STAŁOWA OSIATKOWANA NETYPOWA
300,150 cm SZT. 3
- ⓓ) DRZWI ZEWNĘTRZNE STAŁOWE, PEŁNE, NETYPOWE
90,200cm SZT. 1

TECHNIKA DLA ŚRODOWISKA
ARKA KONSORCJUM SA


7

F-1 STOPA FUNDAMENTOWA WYK. 26 x

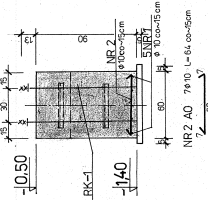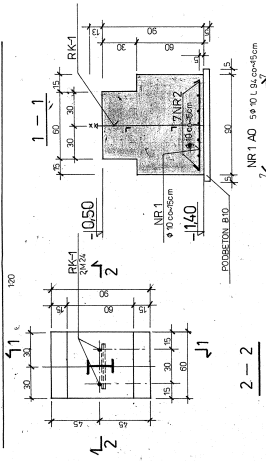

F-2 STOPA FUNDAMENTOWA WYK. 13 x

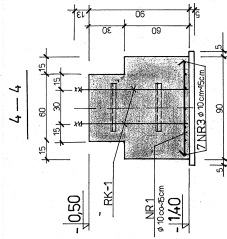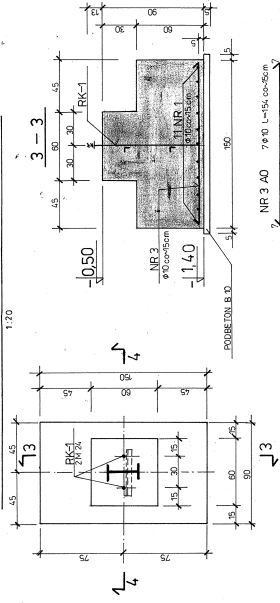

STAL AO - StOS
BETON B 15


ZESTAWIENIE STALI ZBROJENIOWEJ

EL.	NR	φ	ILOSĆ SZTUK/ELEM.	POJĘCIE	DRUGIEST. ELA. φ
F-1	1	10	5	26	94
F-1	2	10	7	26	94
F-2	1	10	11	33	94
F-2	3	10	7	33	94
RAZEM					m
CIEŻAR 1m					KG
OGÓLEM					KG

ZESTAWIENIE BETONOW


RK-1 RUSZT KOTWOWY WYK. 39 x

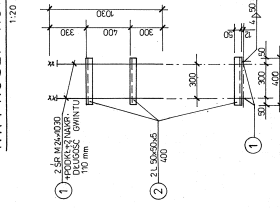


STAL St3S
St3SX

ZESTAWIENIE STALI PATRZ
WYKAZ MATERIAŁÓW NR 1


TRZEKNIA DZIAŁ SPRODOWISKA
ARKA KONSORCJUM SA

KANAŁ WENTYLACYJNY L=90 m

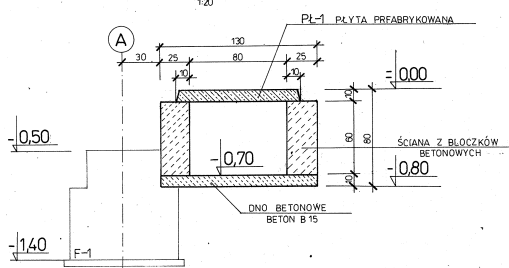

PŁ-1 PŁYTA PREFABRYKOWANA WYK.24 x

OBJĘTOŚĆ 1EL. V = 0,05 m³
CIEŻAR 1EL. G = 125,0 KG

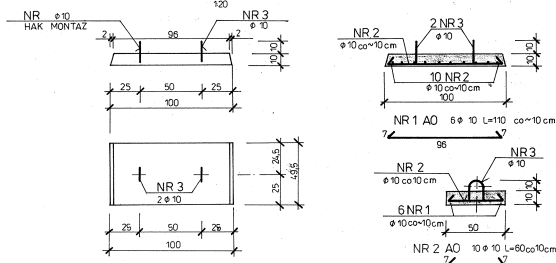

ZESTAWIENIE STALI ZBROJENIOWEJ

NR	φ	ILOŚĆ SZT.	DŁUGOŚĆ POJED.	DŁUGOŚĆ DLA φ	
1	10	5	110	5,6	
2	10	10	60	6,0	
3	10	2	76	1,5	
RAZEM				m	14,1
CIEŻAR 1m			KG	0,62	
CIEŻAR DLA 1ELEM			KG	6,7	
CIEŻAR DLA 24ELEM			KG	208,8	

BIURO PROJEKTOWE
BUDOWLANO-WYKONAWCZY
I BADAŃ BUDOWLANO
55-200 Oława, ul. 3 Maja 1

STAL A0 STOS
BETON B 20

TECHNIKA DLA ŚRODOWISKA
ARKA KONSORCJUM SA

INWESTOR: EKOLOGICZNY ZWIĄZEK GOSPODARKI ODPADAMI KOMUNALNYMI „EKOGOK” Z SIEDZIBĄ W OŁAWIE

ZAKŁAD: Zakład Utylizacji Odpadów Komunalnych w m. Gał - gm. Oława
OBIEKT: Nr 12 Wzrost do kompostowania, Nr 12a Wentylarnia, Nr 12b Biofiltr

NAZWA DOKUMENTACJI: PROJEKT BUDOWLANO-WYKONAWCZY Część konstrukcyjna

TRESC RYSUNKU: Kanał wentylacyjny


PROJEKTOWAŁ: mgr inż. Janusz Szczęsny 591.67
SPRAWDZIŁ: mgr inż. Zdzisław Miało 4871.17898
GL. PROJEKTANT: mgr inż. Witold Szlachet 7568474
DWR. D/S PROJ.: mgr inż. Witold Szlachet 7568474

NR REJ. PROJ.:
DP.6.03.125/24
Data: 05.98
Skala:
Nr rys.: 9


KONSTRUKCJA STALOWA – SZCZEGÓŁY

1:100


RZUT KONSTRUKCJI

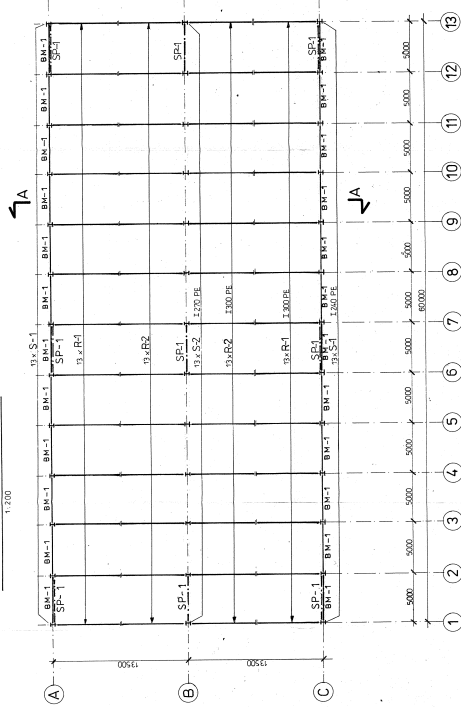


W2 - W2

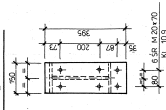

SZCZEGÓŁ „E”

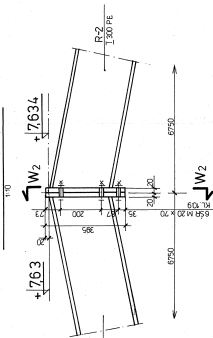


PRZEKROJ A-A

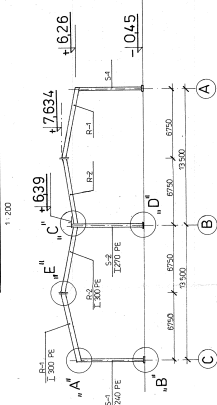


SZCZEGÓŁ „A”


W1 - W1

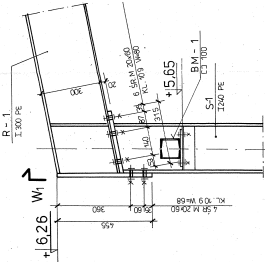




SZCZEGÓŁ „B”

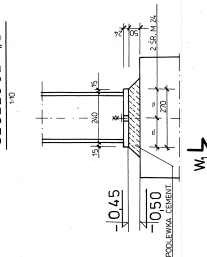

SZCZEGÓŁ „C”

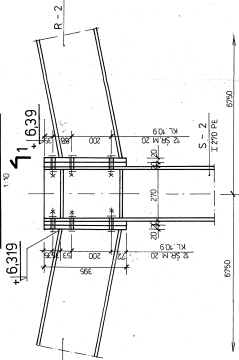


SZCZEGÓŁ „D”

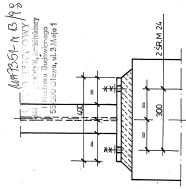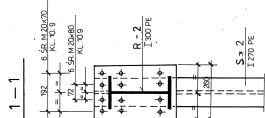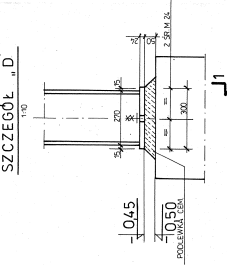


ARKA KONSORCIUM SA

SŁUPY

S-1 WYK. 26 x

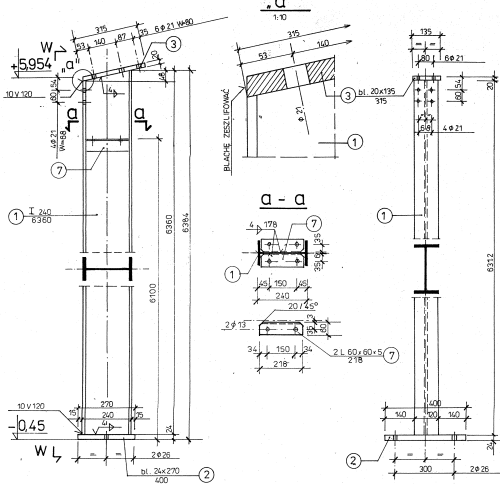

S-2 WYK. 13 x

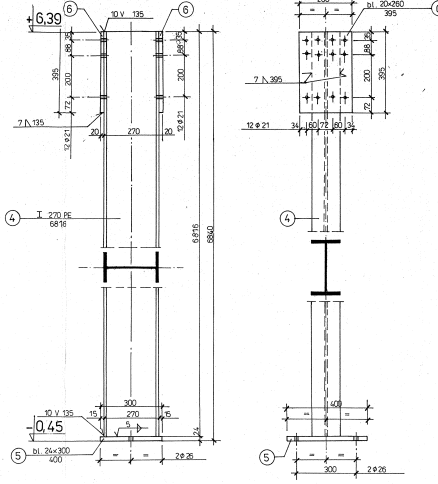


BIURO BUDOWLANE

STAL St 3 S
 ZESTAWIENIE STALI PATRZ WYKAZ
 MATERIAŁÓW NR 1


NAZWA OCENIENIOWA	PROJEKT BUDOWLANO-WYKONAWCZY Część konstrukcyjna
TRESC RYUNKU	S-1, S-2 Słupy
NR REZ. PROJ.	OP-6.03.125/24
DATA	05.08
STRONA	11

RYGLE DACHOWE


R-1 WYK. 26 x

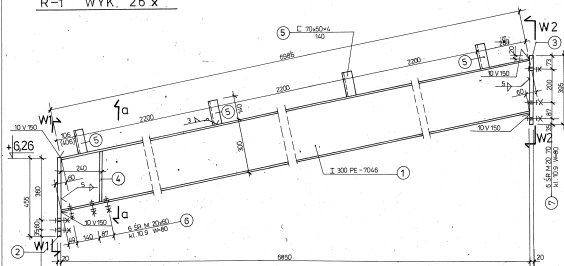


g-a

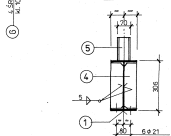

W1-W1

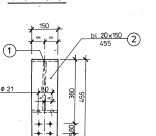

R-2 WYK. 26 x



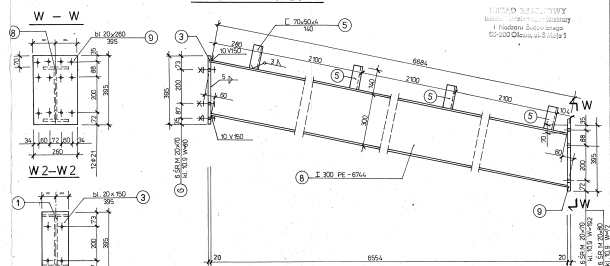


STAL S13S
ŚR. M20 SPRĘŻAJĄCE KL109


ZESTAWIENIE STALI PATRZ WYKAZ
MATERIAŁÓW NR 2

<p>TECHNIKA DLA ŚRODOWISKA ARKA KONSORCJUM SA</p>	
PROJEKTANTA	<p>PROJEKT BUDOWLANO-WYKONAWCZY Części konstrukcyjnej</p>
INSTRUMENTALISTA	<p>R-1, R-2 Ryple</p>
PROJEKTOWAŁ	<p>PROJEKTOWAŁ</p>
OPRACOWAŁ	<p>OPRACOWAŁ</p>
GE. PROJEKTANT	<p>GE. PROJEKTANT</p>
DYR. DZ. PROJ.	<p>DYR. DZ. PROJ.</p>
<p>DP 6.03.12524</p>	
<p>05.99</p>	
<p>12</p>	


KONSTRUKCJA STALOWA DACHU - PŁATWIE

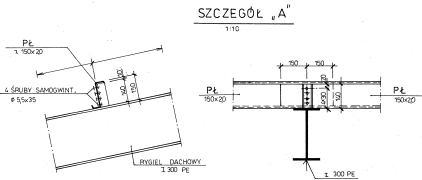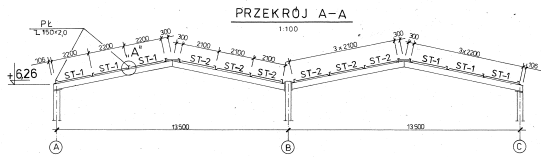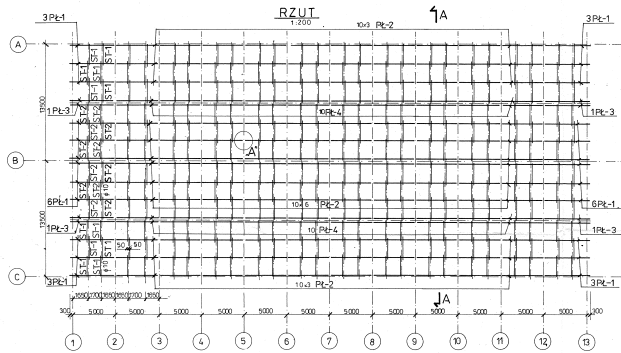

PŁ-1 PŁATEW SKRAJNA WYK. 24 x
PŁ-2 PŁATEW POŚREDNIA WYK. 120 x

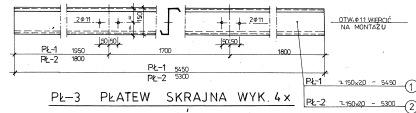

PŁ-3 PŁATEW SKRAJNA WYK. 4 x
PŁ-4 PŁATEW POŚREDNIA WYK. 20 x

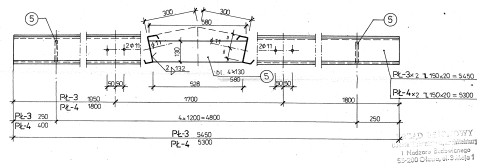

STĘŻENIA POŁĄCZENIA

ST-1 WYK. 144 x

ST-2 WYK. 144 x

- ⑥ ST-1 60 x 10 x 2100
+ PODKŁ. + NAKŁ.
- ⑦ ST-2 60 x 10 x 2100
+ PODKŁ. + NAKŁ.

L 150 x 20

STAL OCYNKOWANA
WG GASELL PROFIL
WYTRZYMAŁOŚĆ 350 N/mm²
STAL S13S


ZESTAWIENIE STALI PATRZ WYKAZ
MATERIAŁÓW NR 3, 4

ARKA KONSORCJUM SA	

SP-1 STĘŻENIE PORTALOWE WYK. 9x




1:50

SCHEMAT 1:50

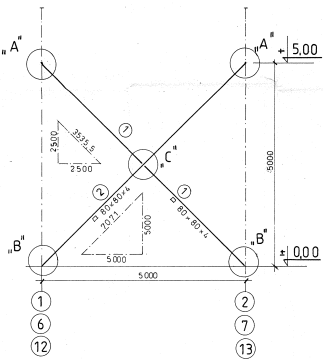


a - a

b - b

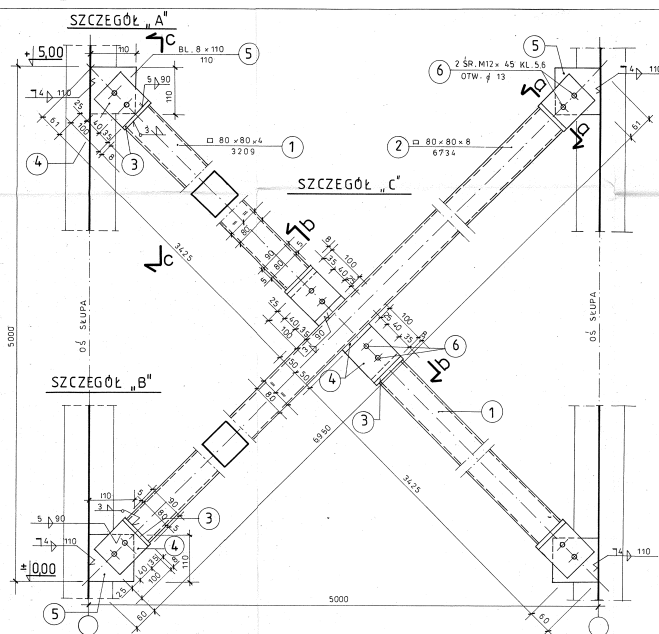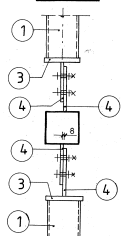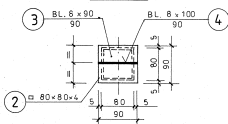

C - C

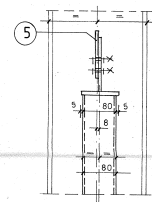


STAL St 3S

ZESTAWIENIE STALI PATRZ WYKAZ
MATERIAŁÓW NR 4

STRONA	14

KN - KANAL INSTALACYJNY

1:10

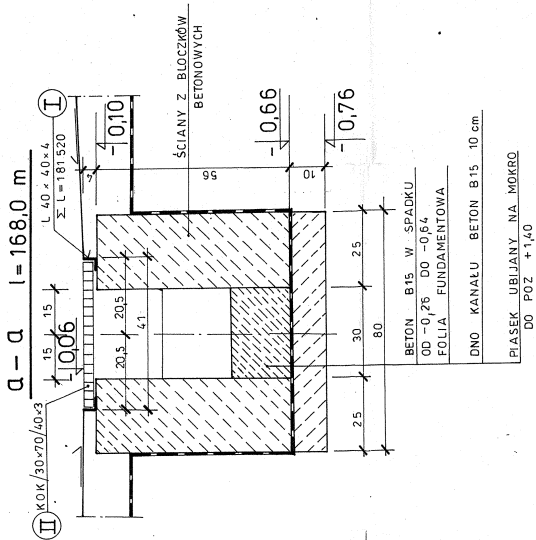


KRATKI POMOSTOWE "MOSTOSTAL" SIEDLCE
KOK / 30 x 70 / 40 x 3

Ⓜ L = 500 mm b = 400 mm szt. 168

PL-2 PLYTA PREFABRYKOWANA WYK.16 x



OBJĘTOŚĆ 1 elem. V = 0,04 m³
CIĘŻAR 1 elem. q = 100,0 KG

1:20

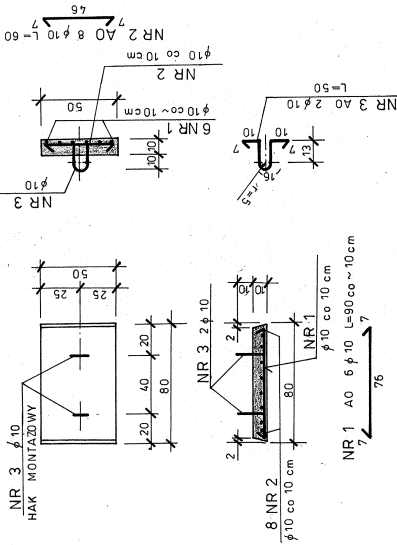

KO - KOMORA WYK. 8 x

1:20

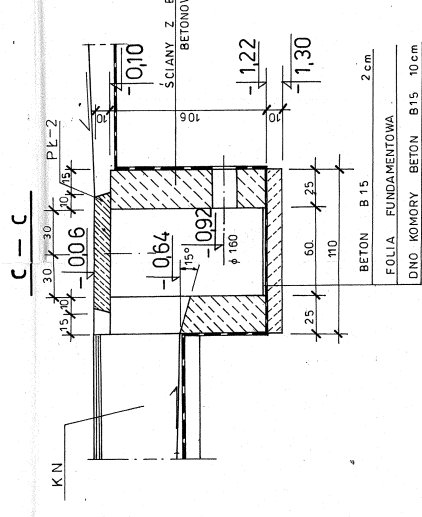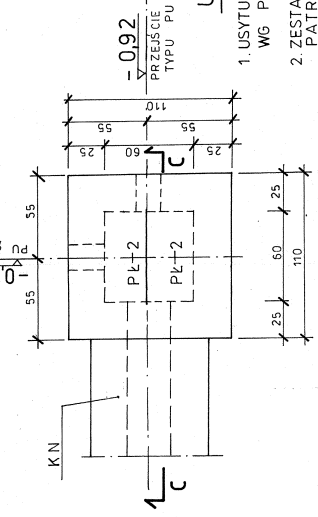

STAL PROFILOWA St3X

ZESTAWIENIE STALI ZBROJENIOWEJ

NR	φ	ILOŚĆ SZT	DLUGOŚĆ POJED.	DLUGOŚĆ DLA φ
1	10	6	90	5,4
2	10	8	60	4,8
3	10	2	50	1,0
RAZEM				m 11,2
CIĘŻAR 1 m				KG 0,62
CIĘŻAR DLA 1 el.				KG 6,9
CIĘŻAR DLA 16 el.				KG 110,4


BETON B 20
STAL AO-S10S

TECHNIKA DLA ŚRODOWISKA
ARKA KONSORCJUM SA
 PRZEJŚCIE: PRZEJŚCIE USZCZELNIONE SZNUREM TYPU PU φ160
 STRONA: 15

BM-1 BELKA OCZEPOWA wyk. 24 x

1:5

URZĄD MIASTOWY
 Oddział Urbanistyki, architektury
 i Nadzoru Budowlanego
 55-200 Olawa, ul. 3 Maja 1

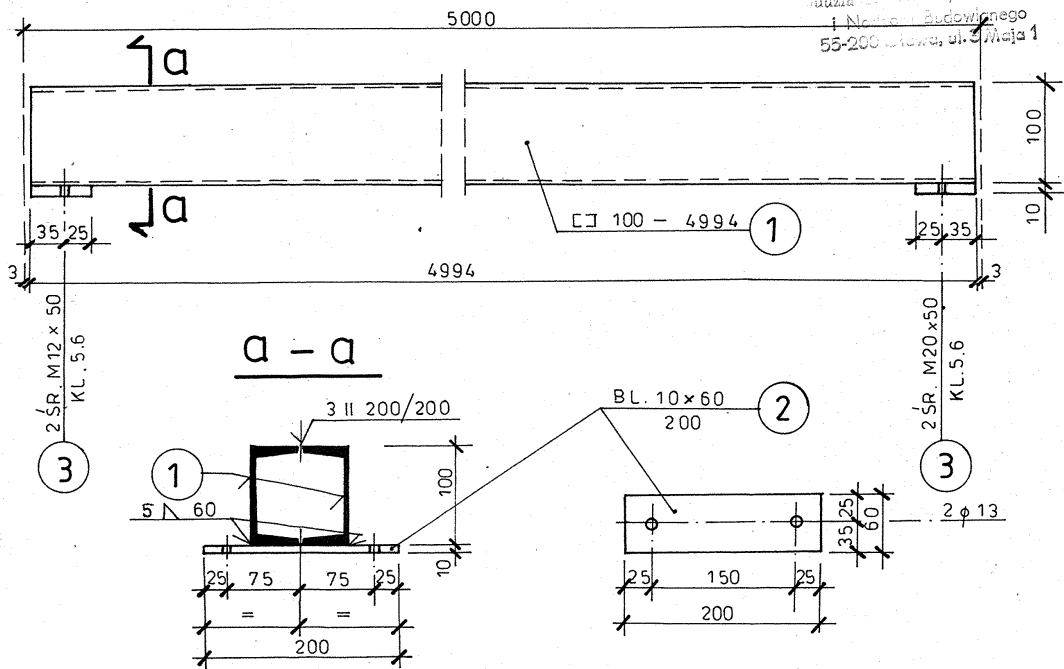

STAL St3S

ZESTAWIENIE STALI PATRZ WYKAZ
 MATERIAŁÓW NR 5

TECHNIKA DLA ŚRODOWISKA			
ARKA KONSORCJUM SA			
INWESTOR	EKOLOGICZNY ZWIĄZEK GOSPODARKI ODPADAMI KOMUNALNYMI „EKOGOK” Z SIEDZIBĄ W OŁAWIE		
ZAKŁAD OBIEKT	Zakład Utylizacji Odpadów Komunalnych w m. Gać - gm. Olawa Nr 12 Wiata do kompostowania Nr 12a Wentylatornia Nr 12b Biofiltr		
NAZWA DOKUMENTACJI	PROJEKT BUDOWLANO-WYKONAWCZY Część konstrukcyjna		
TREŚĆ RYSUNKU	BM-1 Belka oczepowa		
PROJEKTOWAŁ	mgr inż. Janusz Stryjonek	591/87	NR REJ. PROJ. DP.6.03.125/24
SPRAWDZIŁ	inż. Zbigniew Majak	4871178/89	
GŁ. PROJEKTANT	mgr inż. Witold Sielicki	75/89PW	Data
DYR. D/S PROJ.	mgr inż. Witold Sielicki	75/89PW	05.98
			Skala
			Nr rys. 16