



ARKA KONSORCJUM SA

Documentacja powykonawcza

PUB EKOBUD BRZEG
KIEROWNIK BUDOWY
M. Chomaniak
mgr inż. Mirosław Chomaniak
nr upr. 46/99/Op

Zleceniodawca/Inwestor (adres)
**PRZEDSIĘBIORSTWO USŁUG
BUDOWLANYCH
„EKOBUD”
ul. Trzech Kotwic 11
49-300 BRZEG**

Umowa
nr 47/2002/PD z dnia 10 kwietnia 2002 r.

OPRACOWANIE PROJEKTOWE

Nazwa inwestycji: **ZAKŁAD UTYLIZACJI ODPADÓW KOMUNALNYCH
W MIEJSCOWOŚCI GAĆ – GMINA OŁAWA**

Obiekt (adres): **ZAKŁAD UTYLIZACJI ODPADÓW KOMUNALNYCH „GAĆ”**

Nazwa oprac. proj.: **MODERNIZACJA HALI SORTOWNI**

Nr ewidenc. działek: **382/1 384/6 384/8**

Nr rejestr. **PD.3/2002**

Branża: **ARCHITEKTURA**

Stanowisko	Tytuł, imię i nazwisko	Zakres opracowania	Nr uprawnień	Podpis
Projektował	mgr inż. arch. Jan J. Gajda	Projekt Architektury	19/73/Op	<i>J. Gajda</i>
Sprawdził	mgr inż. Ryszard Baranowski		117/80/Op	<i>R. Baranowski</i>
Projektant Wiodący	mgr inż. Iwona Ładecka		127/88/PW	<i>I. Ładecka</i>
Dyrektor Regionu	mgr inż. Przemysław Trzcionka			<i>P. Trzcionka</i>

POZNAŃ, maj 2002 r.

OPIS TECHNICZNY
do Projektu dobudowy hali przyjęć i obróbki odpadów
oraz nadbudowy budynku rozdzielni
na oczyszczalni ścieków w miejscowości Gać

1. PODSTAWA OPRACOWANIA.

- 1.1. Umowa nr 47/2002 PD z dnia 10 kwietnia 2002 między ARKA Konsorcjum Poznań ul. Żmigrodzka a Przedsiębiorstwem Usług Budowlanych „EKOBUD” Brzeg ul. Trzech Kotwic 11.
- 1.2. Decyzja o warunkach zabudowy i zagospodarowania terenu UG 7331-73/02 z dnia 3.06.2002
- 1.3. Opracowanie projektowe budynku przyjęć i obróbki odpadów – obiekt nr 10 dla Z.U.O.K w Gaci gmina Olawa.
- 1.4. Mapa sytuacyjno – wysokościowa w skali 1:500, aktualizowana do celów projektowania.
- 1.5. Uzgodnienia międzybranżowe.
- 1.6. Wytyczne technologiczne f-my „SUTCO” Polska z Sosnowca.

2. DANE OGÓLNE

2.1. Lokalizacja.

Obiekt zlokalizowany w centralnej części Zakładu Utylizacji Odpadów jako dobudowa w szczycie południowym hali oraz nadbudowa istniejącej przybudówki po stronie zachodniej oraz wiaty zrealizowanej w oddzielnym projekcie, usytuowanej po stronie północnej hali.

2.2. Warunki gruntowo – wodne.

Zgodnie z badaniami geotechnicznymi warunki są korzystne. Poniżej warstwy 0,3 – 0,6 m złożonej z gleb i glin humusowych w podłożu występują osady piaszczysto – żwirowe. Woda gruntowa zalega na głębokości 3,4 – 3,8 m p.p.t. i wykazuje słabą agresywność siarczanową, kwasową i węglanową w stosunku do betonu.

2.3. Dane techniczne rozbudowy.

	hala istniejąca	dobudowa	nadbudowa
• Pow. zabudowy	1 808,8 m ²	125,3 m ²	55,4 m ²
• Pow. użytkowa	1 738,8 m ²	123,0 m ²	43,7 m ²
• Kubatura	15 911,0 m ³	1 208,0 m ³	232,5 m ³

- 2.3.1. Budynek hali wskutek wytycznych technologicznych rozbudowano o 6,0 m do osi 1' w przęsłach B, C i D.

- 2.3.2. Nadbudowano jedną kondygnację nad rozdzielnią NN na parterze.
Znajdujące się na parterze zaplecze socjalne hali ulega przebudowie na zasadzie lustrzanego odbicia. Projektowana na I piętrze sterownia z wc dostępna jest z projektowanych schodów zewnętrznych. Obsługę stanowi 1 pracowni przebywający czasowo przy obsłudze urządzeń.
- 2.3.3. Wiata nad stacją załadowniczą zlokalizowana przy szczycie północnym hali utylizacji odpadów.

3. OPIS ARCHITEKTONICZNO – BUDOWLANY.

3.1. Opis architektoniczno – budowlany; stan surowy

- 3.1.1. Fundamenty, belki podwalinowe, fundamenty technologiczne – żelbetowe monolityczne – wg projektu konstrukcji.
- 3.1.2. Konstrukcja nadziemna – ramowa, stalowa.
- 3.1.3. Płatwie i rygle obudowy – profile stalowe wg proj. konstrukcji
- 3.1.4. Posadzka betonowa dylatowana na podłożu z betonu, izolowana.
- 3.1.5. Obudowa hali – ściany zewnętrzne z blachy trapezowej GA-45.
- 3.1.6. Słupki ochronne przy bramach – z rur stalowych, kotwione w stopach betonowych.

3.2. Nadbudowa rozdzielni NN.

- 3.2.1. Ściany nadziemne murowane z cegły ceramicznej kratówki w obrysie ścian zewn. przyziemia.
- 3.2.2. Strop na belkach stal. $\bar{\text{I}}160$ z gładzią cementową na blasze stalowej żeberkowej gr. 5 mm, ocieplony wełną mineralną gr. 10 cm na paroizolacji z folii PE gr. 0,2 mm. Sufit z blachy trapezowej powlekaniej T-35 w kolorze białym.
- 3.2.3. Stropodach wentylowany – połać dachowa jak w projekcie podstawowym z podwieszonymi do płattwii „Z”-200 za pomocą systemowych wieszaków (np.: „RIGIPS”) blachami trapezowymi T-35. Wysokość w świetle sufitu – 3,0 m.
- 3.2.3.1. Pustka stropodachu wentylowana przez pozostawienie 50% prześwitów w blachach trapezowych wzdłuż połaci (bez zaślepienia kształtkami).

Uwaga: pomimo stosowania płyt trapezowych z powłoką „Fibryl” należy stosować folię wierzchnią nad warstwą ocieplenia z wełny mineralnej.

3.2.4. Nadproża. Nad oknami nadproża stalowe 2x[120 i 2x[160. Nad drzwiami nadproże prefabrykowane typu „L-19” – wg proj. konstrukcji.

3.2.5. Trzon wentylacyjny murowany z cegły ceramicznej pełnej kl. „100”, powyżej połączenia – z cegły klinkierowej kl. „250”.

3.2.6. Ścianki okładziny wewnętrznej docieplenia styropianem gr. 8 cm z cegły dziurawki gr. 6 cm na zaprawie cem.-wap.

4. IZOLACJE PRZECIWWILGOCIOWE.

4.1. Dobudowa hali.

Stosować izolacje analogiczne jak w projekcie podstawowym budynku przyjęcia odpadów komunalnych.

4.2. Izolacje termiczne.

4.2.1. Hala. Od spodu blach trapezowych połączenia dachowej - powłoka „Fibryl”.

4.2.2. Sterownia. Podłoga – wełna mineralna gr. 10 cm. Sufit – wełna mineralna gr. 16 cm. Ściany – styropian gr. 8 cm.

5. WYKOŃCZENIE ZEWNĘTRZNE.

5.1. Dobudowa hali.

5.1.1. Cokół hali. Okładzina z płytek ceramicznych czerwonych na kleju mrozoodpornym.

5.1.2. Podesty wejściowe. W podcieniu podesty w okładzinie z płytek gresowych – granit 30x30 cm czerwonych na kleju mrozoodpornym.

5.1.3. Obudowa hali. obudowa z blach trapezowych GA-45 w kolorze piaskowym RAL 1002 – ściany i dach. Górne odcinki ścian z blach płaskich w kolorze czerwono – brązowym RAL 3011.

5.1.4. Bramy. Bramy rolowane, nieocieplone – wg wytycznych technologicznych – typu HR-120 cynkowane, z napędem elektrycznym łańcuchowym i sterowaniu „otwórz-zamknij”. Przyjęto bramy firmy „HÖRMANN”.

- 5.1.5. Drzwi. Drzwi stalowe ocynkowane gładkie, malowane w kolorze RAL 3011 farbą chlorokauczukową.
- 5.1.6. Okna. Okna stalowe, ocynkowane typu „METALPLAST” otwierane mechanicznie z poziomu posadzki, szklone pojedynczo szkłem bezpiecznym, malowane farbą chlorokauczukową RAL 3001. Parapety obustronne z blach powlekanych w kolorze okna.
- 5.1.7. Otwory dla przenośników taśmowych zlokalizowano w ścianach zewnętrznych zgodnie z wytycznymi technologicznymi.
- 5.1.8. Drabina na dach. Jak w projekcie podstawowym lecz od poziomu podestu projektowanych schodów.
- 5.1.9. Wywietrzaki, wentylatory, rynny i rury spustowe – wg proj. podstawowego z blach stalowych powlekanych w kolorze piaskowym RAL 1002.
- 5.1.10. Wycieraczki stalowe. Wycieraczki osadzone nad zagłębieniem podestu, ocynkowane typu „ACO”. Odprowadzenie wody z zagłębienia rurką PCV $\phi 20$ mm (l=pow. 1,0m) do gruntu żwirowego.
- 5.1.11. Opaska w poziomie terenu zielonego z płytek betonowych 35x35x5 cm, wibroprasowanych, na podsypce piaskowej.
- 5.1.12. Słupki ochronne – wg proj. podstawowego.
- 5.1.13. Świetliki dachowe – w części projektu podstawowego hali.

5.2. Część nadbudowana – sterownia.

- 5.2.1. Cokół – w projekcie podstawowym.
- 5.2.2. Obudowa ścian. Blachy trapezowe GA-45. Dach i przeważające powierzchnie ścian w kolorze piaskowym RAL 1002, natomiast górne powierzchnie ścian z blach gładkich powlekanych w kolorze czerwono-brązowym RAL 3011.
- 5.2.3. Drzwi wejściowe do sterowni i schody zewnętrzne – malować w kolorze RAL 30011 farbą chlorokauczukową.
- 5.2.4. Żaluzje stałe wentylacji rozdzielni, rynny i rury spustowe oraz słup podcienia – jak w projekcie podstawowym RAL 3011.

6. WYKOŃCZENIE WEWNĘTRZNE.

6.1. Dobudowa hali.

- 6.1.1. Posadzka z betonu kompozytowego gr. 22 cm.
- 6.1.2. Ściany wewnętrzne – oporowe wg proj. konstrukcji.
- 6.1.3. Zabezpieczenie antykorozyjne konstrukcji – wg proj. konstrukcji.

6.2. Sterownia.

- 6.2.1. Posadzki. W sterowni „TARKETT” antystatyczny. W pom. wc – gresy granitowe.
- 6.2.2. Ściany sterowni – tynk cem.-wap. kat III. W pom. wc okładzina ceramiczna ścian do wys. 2,1 m.
- 6.2.3. Kratki wentylacji grawitacyjnej w pomieszczeniu i na trzonie kominowym 14x20 cm z PCV, osiatkowane na zewnątrz.
- 6.2.4. Sufit podwieszony na wieszakach systemowych (np.: „RIGIPS”) z blachy trapezowej T-35 powlekanej w kolorze białym RAL 9010.

UWAGA:

Projekt architektoniczny rozpatrywać łącznie z projektami technologicznymi i branżowymi oraz proj. konstrukcji.


Opole maj 2002

opracował:

mgr inż. Jan J. Gajda
architekt

Upr. 119/73/Op
Upr. PSQZ 84/94

PROJEKT USYTUJOWANIA 1:500

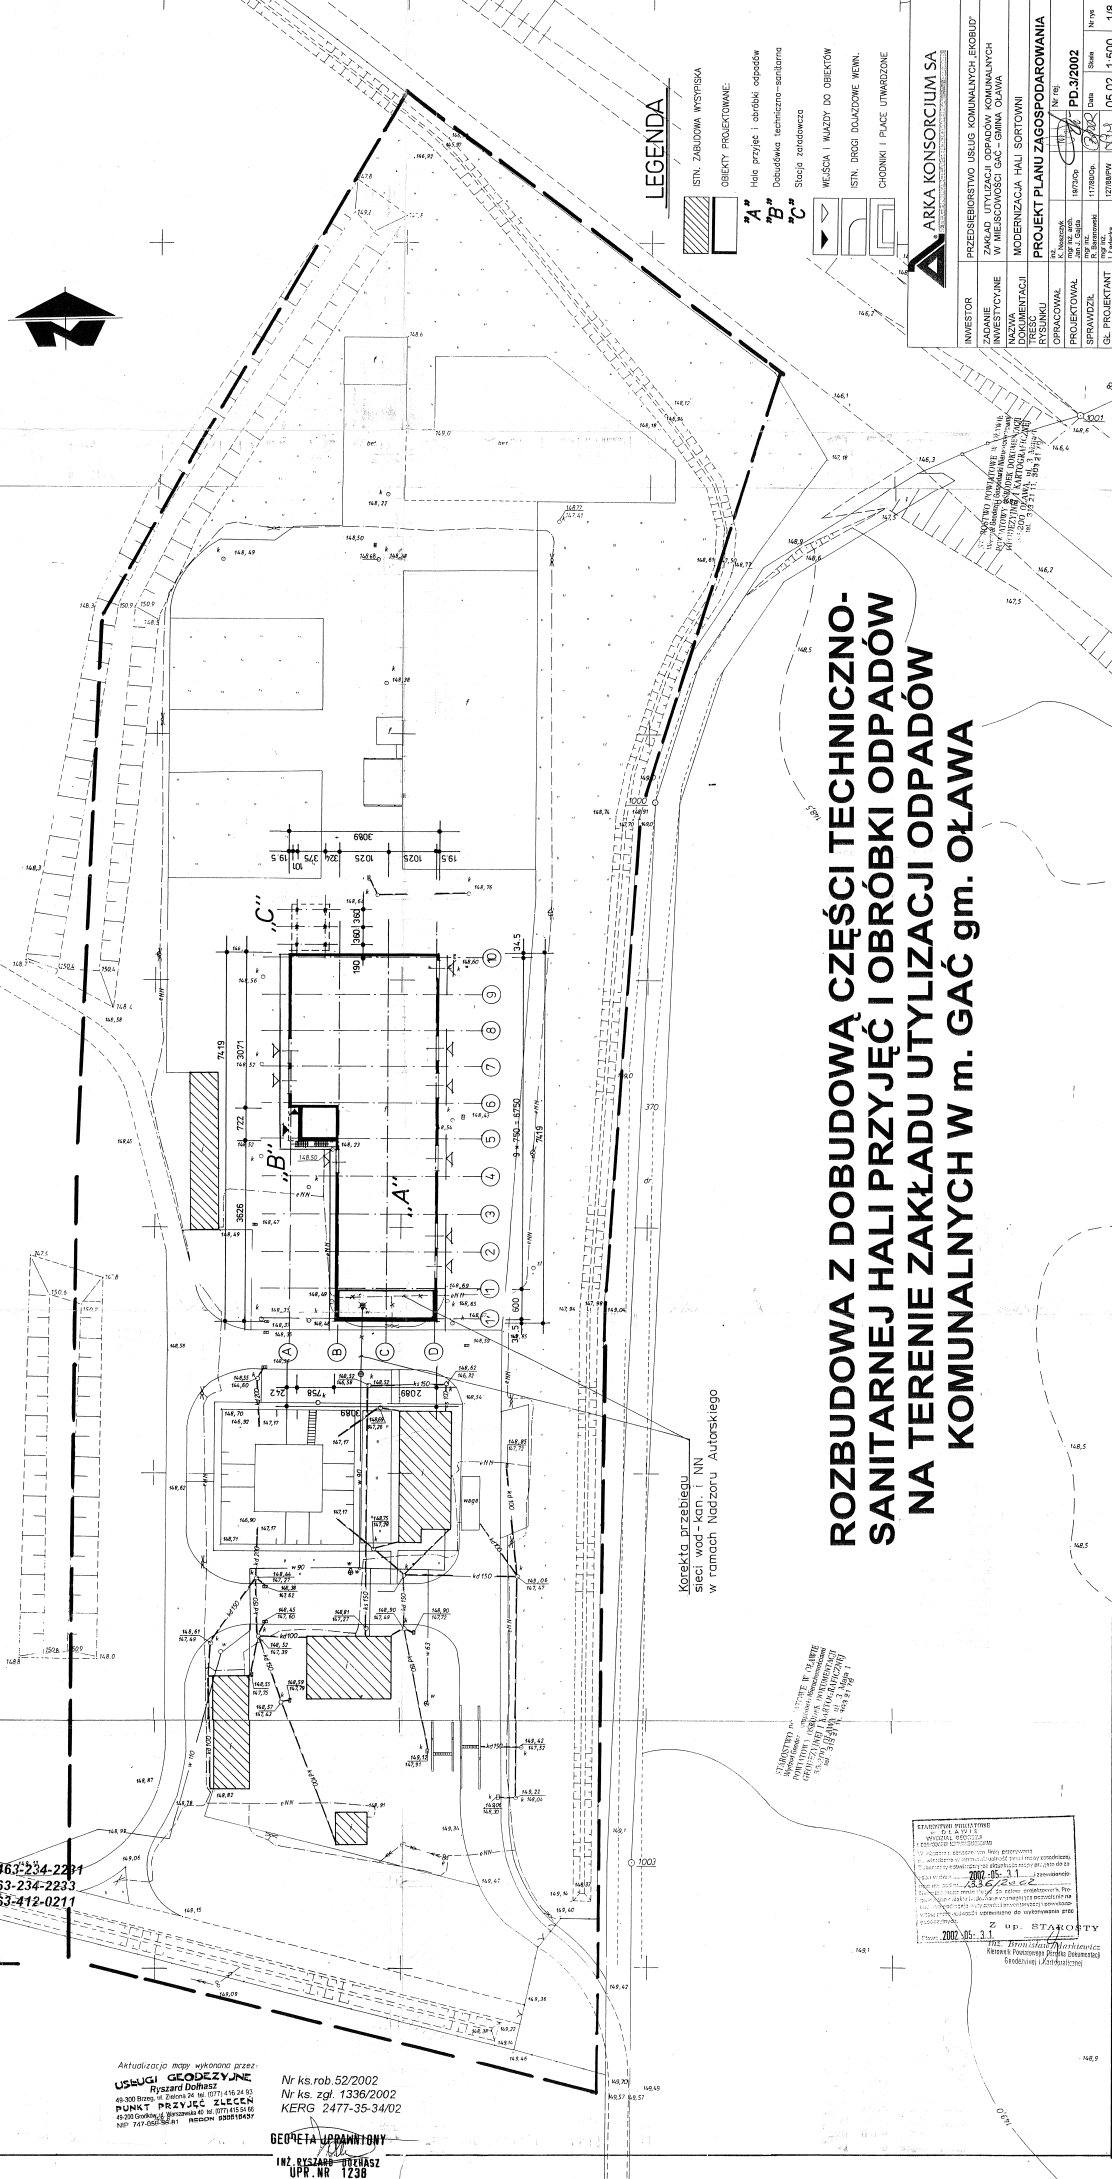

LEGENDA

- STN. ZABUDOWA WSPISZA
- OBIEKTY PROJEKTOWANE:
- WĘZŁA I WŁAZDY DO OBIEKTÓW
- STN. DRÓG DOJAZDOWE WEW.
- CHODNIKI I PLACE UTRWARDZONE

ROZBUDOWA Z DOBUDOWĄ CZĘŚCI TECHNICZNO-SANITARNEJ HALI PRZYJĘĆ I OBRÓBKI ODPADÓW NA TERENIE ZAKŁADU UTYLIZACJI ODPADÓW KOMUNALNYCH W m. GAĆ gm. OŁAWA

INWESTOR	PRZEDSIĘBIORSTWO USŁUG KOMUNALNYCH ERBUD
NAZWA	ROZBUDOWA Z DOBUDOWĄ CZĘŚCI TECHNICZNO-SANITARNEJ HALI PRZYJĘĆ I OBRÓBKI ODPADÓW
DOCUMENTACJA	PROJEKTOWANIE
DATA	05.02.2002
SKALA	1:500
STRONA	1/8

Kopiecka przebiegu NN
sieci wod.-kan. NN
w ramach Nadzoru Autorskiego


uj. dolnośląskie
wiat Oławski
sina Oława
rph GAC
falka 384/8
facje mapy zasadniczej 463-234-2234
463-234-2233
463-412-0211

ala 1:500
sieg aktualizacji

Antualizacja mapy wykonana przez:
USŁUGI GEODEZYJNE


Nr ks.rob. 52/2002
Nr ks. zgl. 1336/2002
KERG 2477-35-34/02


GEODETA UPRAWNIENY
UPR. NR 1238
Określ. 29.05.02.




RZUT PRZYZIEMIA 1:100

ARKA KONSORCIUM SA	

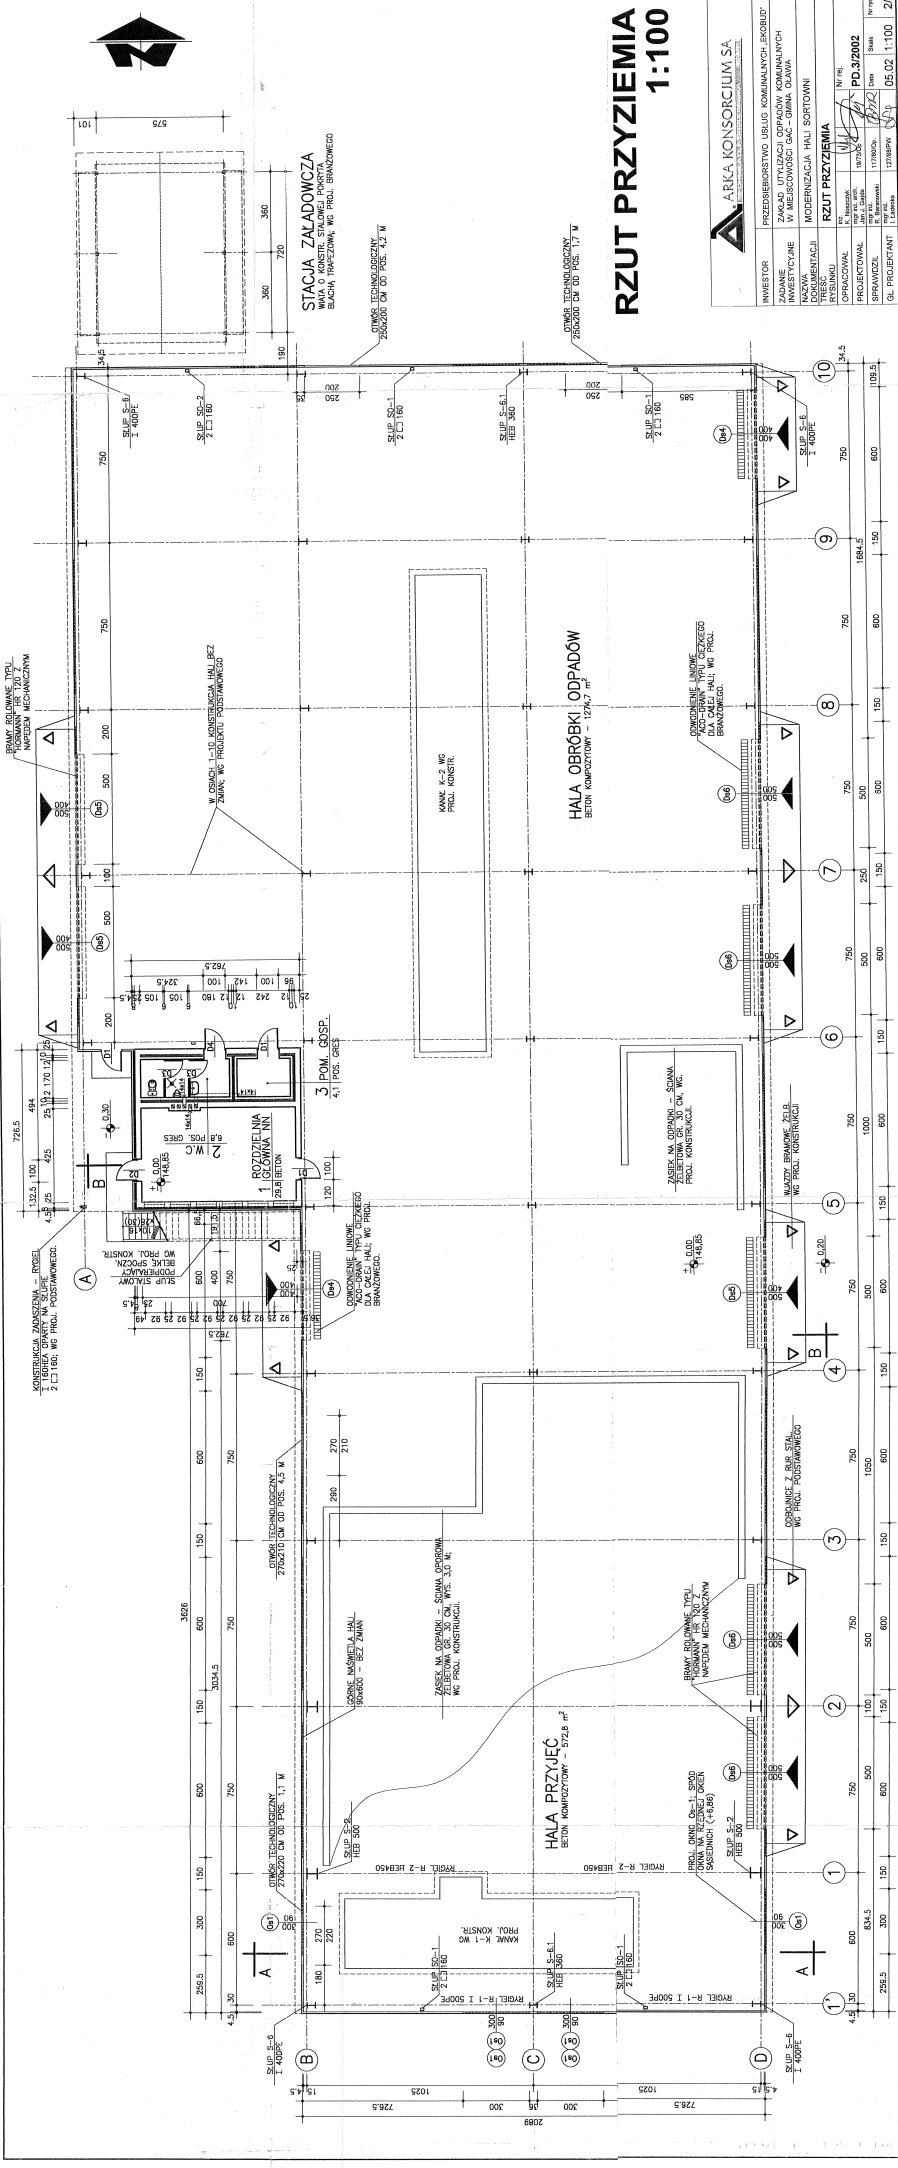

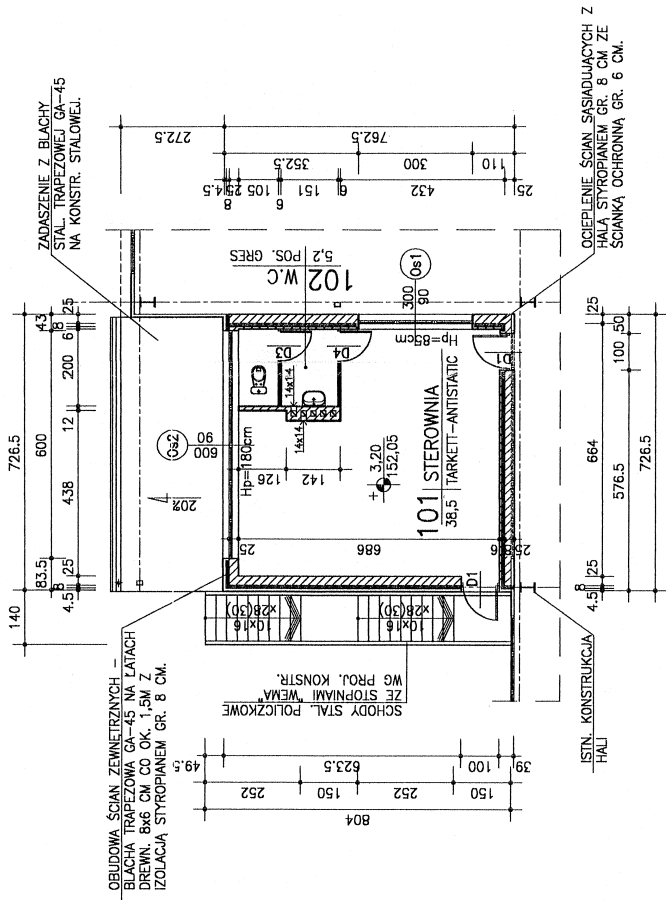

RZUT I PIĘTRA 1:100

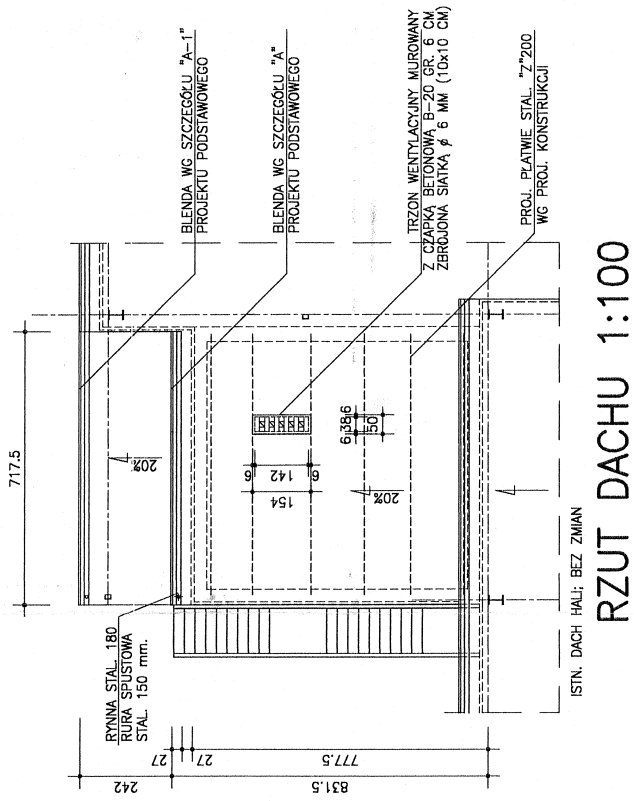

RZUT DACHU 1:100



INWESTOR	PRZEDSIĘBIORSTWO USŁUG KOMUNALNYCH „EKOBUD”
ZADANIE	ZAKŁAD UTYLIZACJI ODPADÓW KOMUNALNYCH W MIEJSCOWOŚCI GAC - GMINA OLAWA
NAZWA DOKUMENTACJI	MODERNIZACJA HALLI SORTOWNI
TRZĘSC RYSUNKU	DOBUDÓWKA TECHNICZNO-SANITARNA
OPRACOWAŁ	mgr inż. arch. K. Noszczyk (Nr rej.)
PROJEKTOWAŁ	mgr inż. arch. Jan J. Gajda 1973/CP PD.3/2002
SPRAWDZIŁ	mgr inż. R. Ebranowski 117/80/Op.
GL. PROJEKTANT	mgr inż. I. Łabacka 127/86/PW
	Data 05.02.11
	Skala 1:100
	Nr rys. 3/8

DOBUDÓWKA TECHNICZNO - SANITARNA


RZUT DACHU

1:100

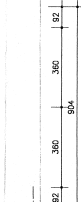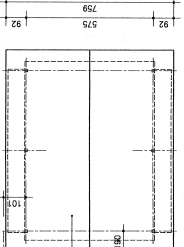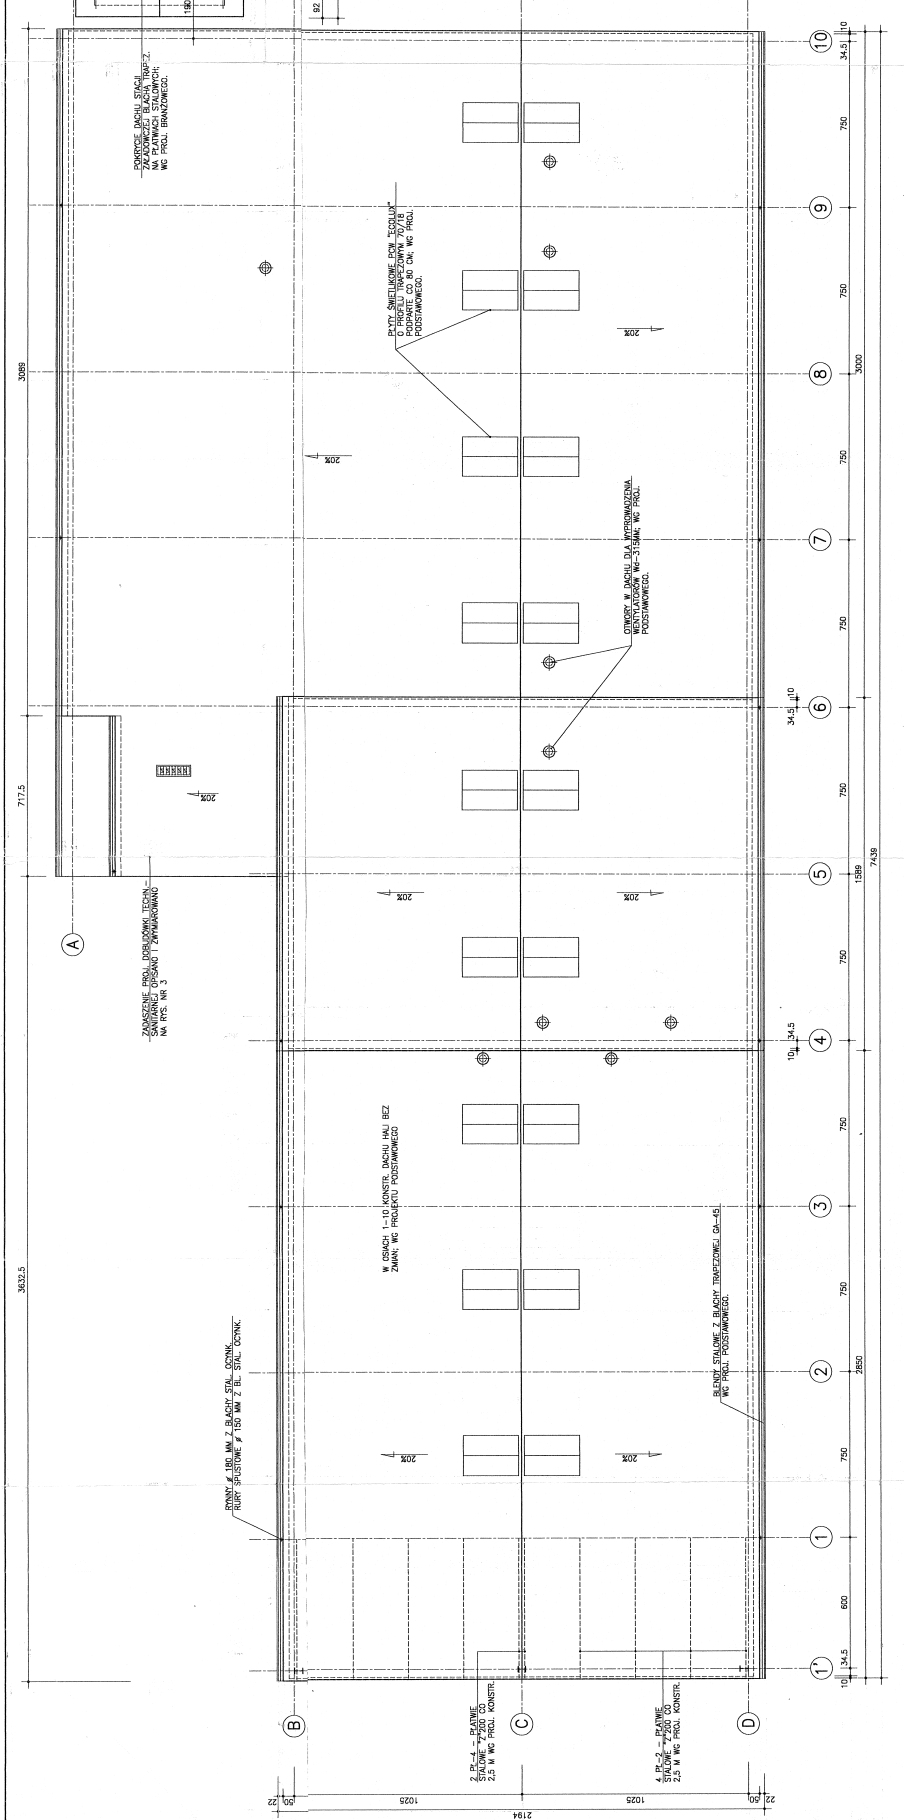

BLACHA TRAPEZ. GA-45 Z POWŁOKĄ FIBRY OD SPŁODU
 PŁANINE 77 ZBŁ. OD 2,5 M WŚ. PROJL. KONSTR.
 RYSIEŁ. DŁUGOŚĆ R-1 - T. 500PE

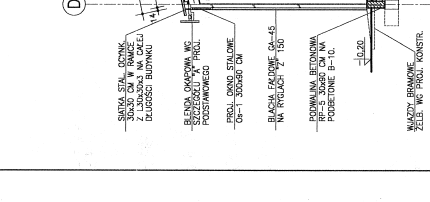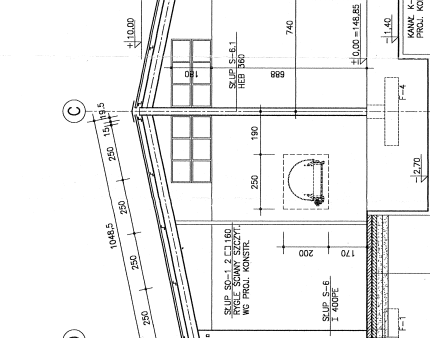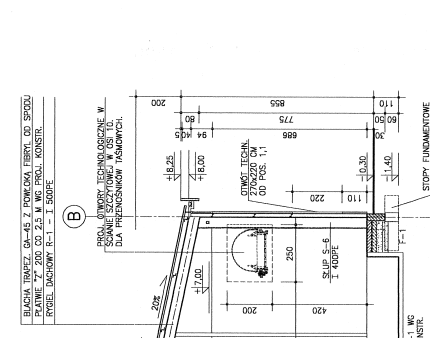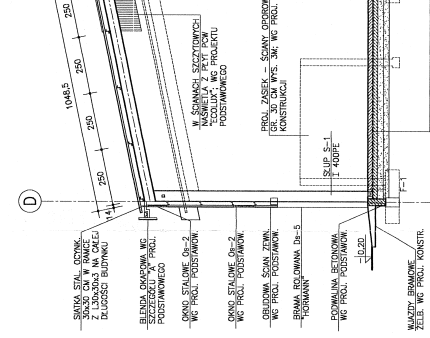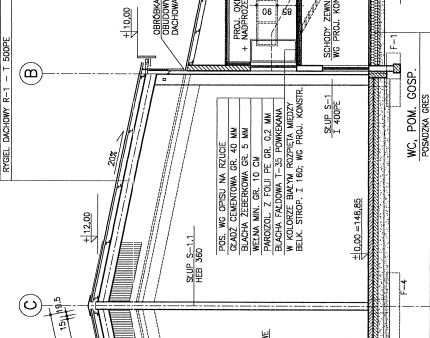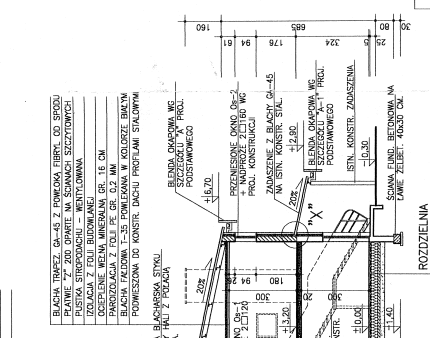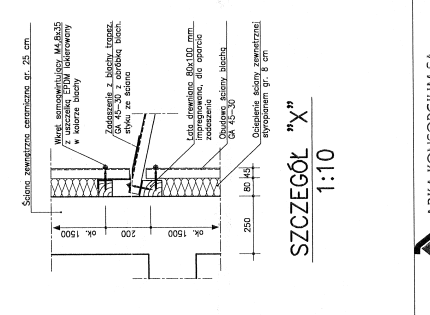
SZCZEGÓL "X"
 1:10

PRZEKRÓJ B-B
 1:100

PRZEKRÓJ A-A
 1:100


ARKA KONSORCIUM SA
 PRZEDSIĘBIORSTWO USŁUG KOMUNALNYCH EKOBUD
 ZAKŁAD UTYLIZACJI ODPADÓW KOMUNALNYCH
 W MIEJSCOWOŚCI DĄB - GMINA DĄBKA
 MODERNIZACJA HALI SORTOWNI
 INWESTOR
 INWESTYCYJNE
 DOKUMENTACJA
 RYSUNKI
 OPRACOWAŁ
 STRAŻYDŁ
 GE. PROJEKTANT

PRZEKROJE AA I BB

PD.3/2002
 06.02.11.00
 1:100
 5/8



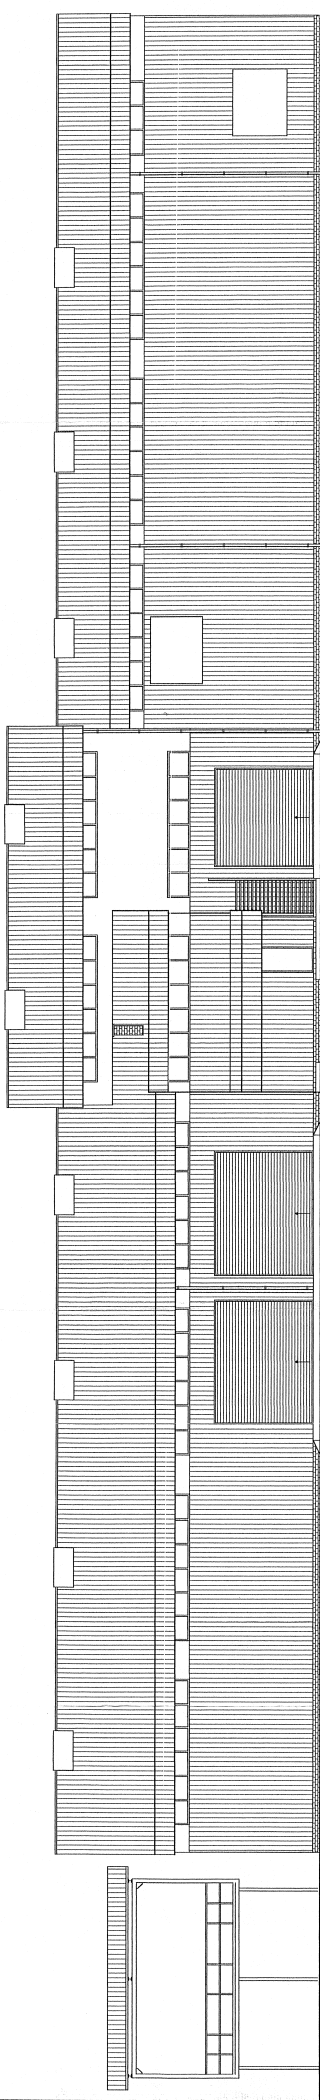


**ELEWACJA ZACHODNIA
1:100**

**ELEWACJA POLUDNIOWA
1:100**


ARKA KONSORCIUM SA

INWESTOR	PRZEDSIĘBIORSTWO USŁUG KOMUNALNYCH EKORBU
ZADANIE	ZAKŁAD UTYLIZACJI ODPADÓW KOMUNALNYCH
WYSTĄPIENIE	W MIEJSCOWOŚCI UAC - GMINA DUWAJA
DOKUMENTACJA	MODERNIZACJA HALI SORTOWNI
TYTUŁ	ELEWACJE POLUDNIOWA I ZACHODNIA
DATA	05.02.14
NR DOK.	140204

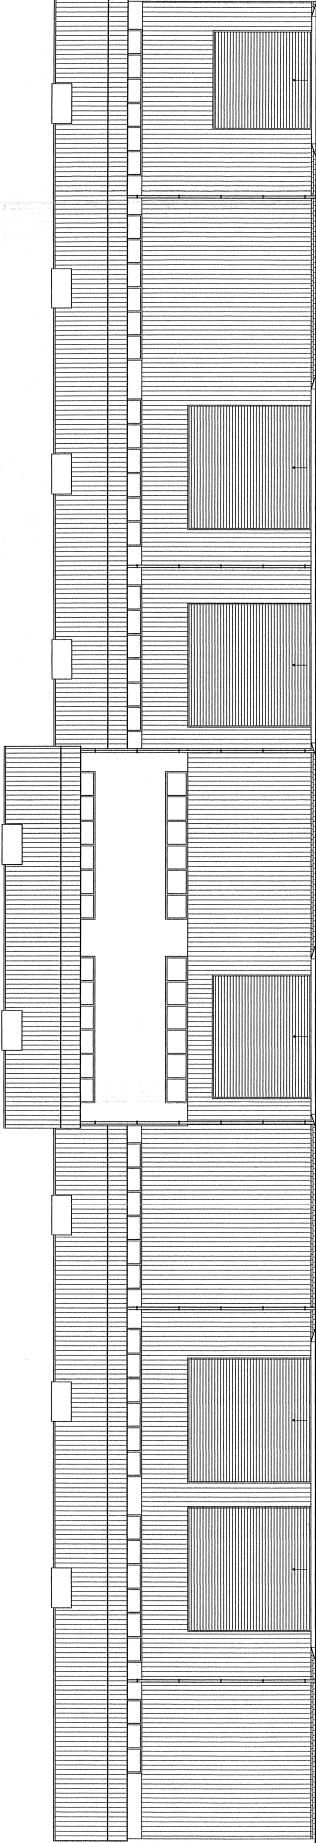

**ELEWACJA PÓŁNOCNA
1:100**

**ELEWACJA WSCHODNIA
1:100**

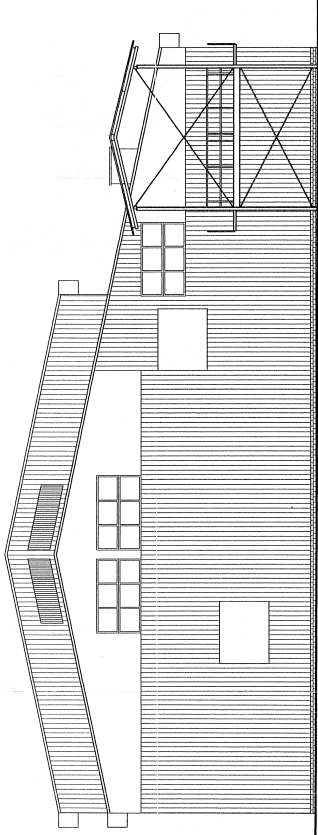


INWESTOR	PRZEDSIĘBIORSTWO USŁUG KOMUNALNYCH ERKOBUD
ZADANIE	ZAKŁAD UTYLIZACJI ODPADÓW KOMUNALNYCH
INWESTYCYJNE	W MIEJSCOWOŚCI GAC - GMINA ODWA
DOCUMENTACJI	MODERNIZACJA HALI SORTOWNI
TRZĘSKO	ELEWACJA PÓŁNOCNA I WSCHODNIA
OPRACOWAŁ	NR PROJ:
PROJEKTOWAŁ	NR DZ. UST.
SPRAWDZIŁ	11139926
DATA	05.02.2012
SCALE	1:100
DL. PROJEKTANT	1 20082PN
STRONA	78



ARKA KONSORCIUM SA
 PRZEDSIĘBIORSTWO USŁUG KOMUNALNYCH ERKOBUD
 ZAKŁAD UTYLIZACJI ODPADÓW KOMUNALNYCH
 W MIEJSCOWOŚCI GAC - GMINA ODWA
 MODERNIZACJA HALI SORTOWNI
ELEWACJA PÓŁNOCNA I WSCHODNIA
 NR PROJ:
 NR DZ. UST.:
 11139926
 DATA: 05.02.2012
 SKALA: 1:100
 DL. PROJEKTANT: 1 20082PN
 STRONA: 78

nr katalogu		HORMANN		INDYWIDUALNE		INDYWIDUALNE WG SYSTEMU "HORMANN"	
nazwa elementu		DRZWI STALOWE ZEWNĘTRZNE		DRZWI DREWNIANE WEWNĘTRZNE		BRAMY ROLOWANE HR 120 Z NAPEDEM ELEKTRYCZNYM	
oznaczenie na rys.		D-1		D-2		Ds-4	
		D-3		D-4		Ds-5	
		OSZCZERNIENIE STALOWE STANDARDOWE				Ds-6	
SCHEMAT							
wymiar w świetle oszczędzicy	S	-	-	800	900	-	-
wymiar w świetle oszczędzicy	H	-	-	2000	2000	-	-
wymiar w świetle oszczędzicy	So	900	900	-	-	4000	5000
wymiar w świetle oszczędzicy	Ho	2100	2400	-	-	4000	5000
PRZYZIEMIE		2 lewe	1 prawe	-	2, prawe	-	1, prawe
I PIĘTRO		1 lewe	1 prawe	-	1, prawe	-	1, prawe
OGÓŁEM		5	1	3	2	3	4
ilość [szt]							

ZESTAWIENIE STOLARKI I ŚLUSARKI OKIENNEJ I DRZWIOWEJ

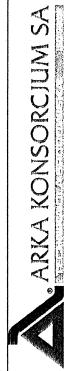

INWESTOR	PRZEDSIĘBIORSTWO USŁUG KOMUNALNYCH „EKOBUD”
ZADANIE	ZAKŁAD UTYLIZACJI ODPADÓW KOMUNALNYCH W MIEJSCOWOŚCI GAĆ - GMINA OŁAWA
NAZWA DOKUMENTACJI	MODERNIZACJA HALI SORTOWNI
TYTUŁ	ZESTAW STOLARKI I ŚLUSARKI OKIENNEJ I DRZWIOWEJ
OPRACOWAŁ	mgr inż. arch. K. Nieszczyk
PROJEKTOWAŁ	mgr inż. arch. Jan J. Gajda
SPRAWDZIŁ	mgr inż. R. Baranowski
CEL	PROJEKTANT
	1. Łasiecha
	12788PW
	05.02
	8/8

UWAGA

1. DOKŁADNE WYMIARY ELEMENTÓW INDYWIDUALNYCH USTALIĆ NA MIEJSCU BUDOWY NA PODSTAWIE POMIARÓW Z NATURE

nr katalogu		KATALOG PRZEDSIĘBIORSTWA PRODUKCYJNO-USŁUGOWEGO "BUMET"	
nazwa elementu		OKNA STALOWE PRZEMYSŁOWE SZKŁONE 1-KROTNIE	
oznaczenie na rys.		Os-1	
		Os-2	
SCHEMAT			
wymiar w świetle oszczędzicy	So	3000	6000
wymiar w świetle oszczędzicy	Ho	900	900
PRZYZIEMIE		(12 wg proj. podst.)	(21 wg proj. podst.)
I PIĘTRO		1	(1 wg proj. podst.)
OGÓŁEM		13	22
ilość [szt]			
STOSOWAC OKUCA UMOZLIWIJAJĄCE UCHYLENIE Z POZIOMU PODŁOŻA			
OKNA STALE			